
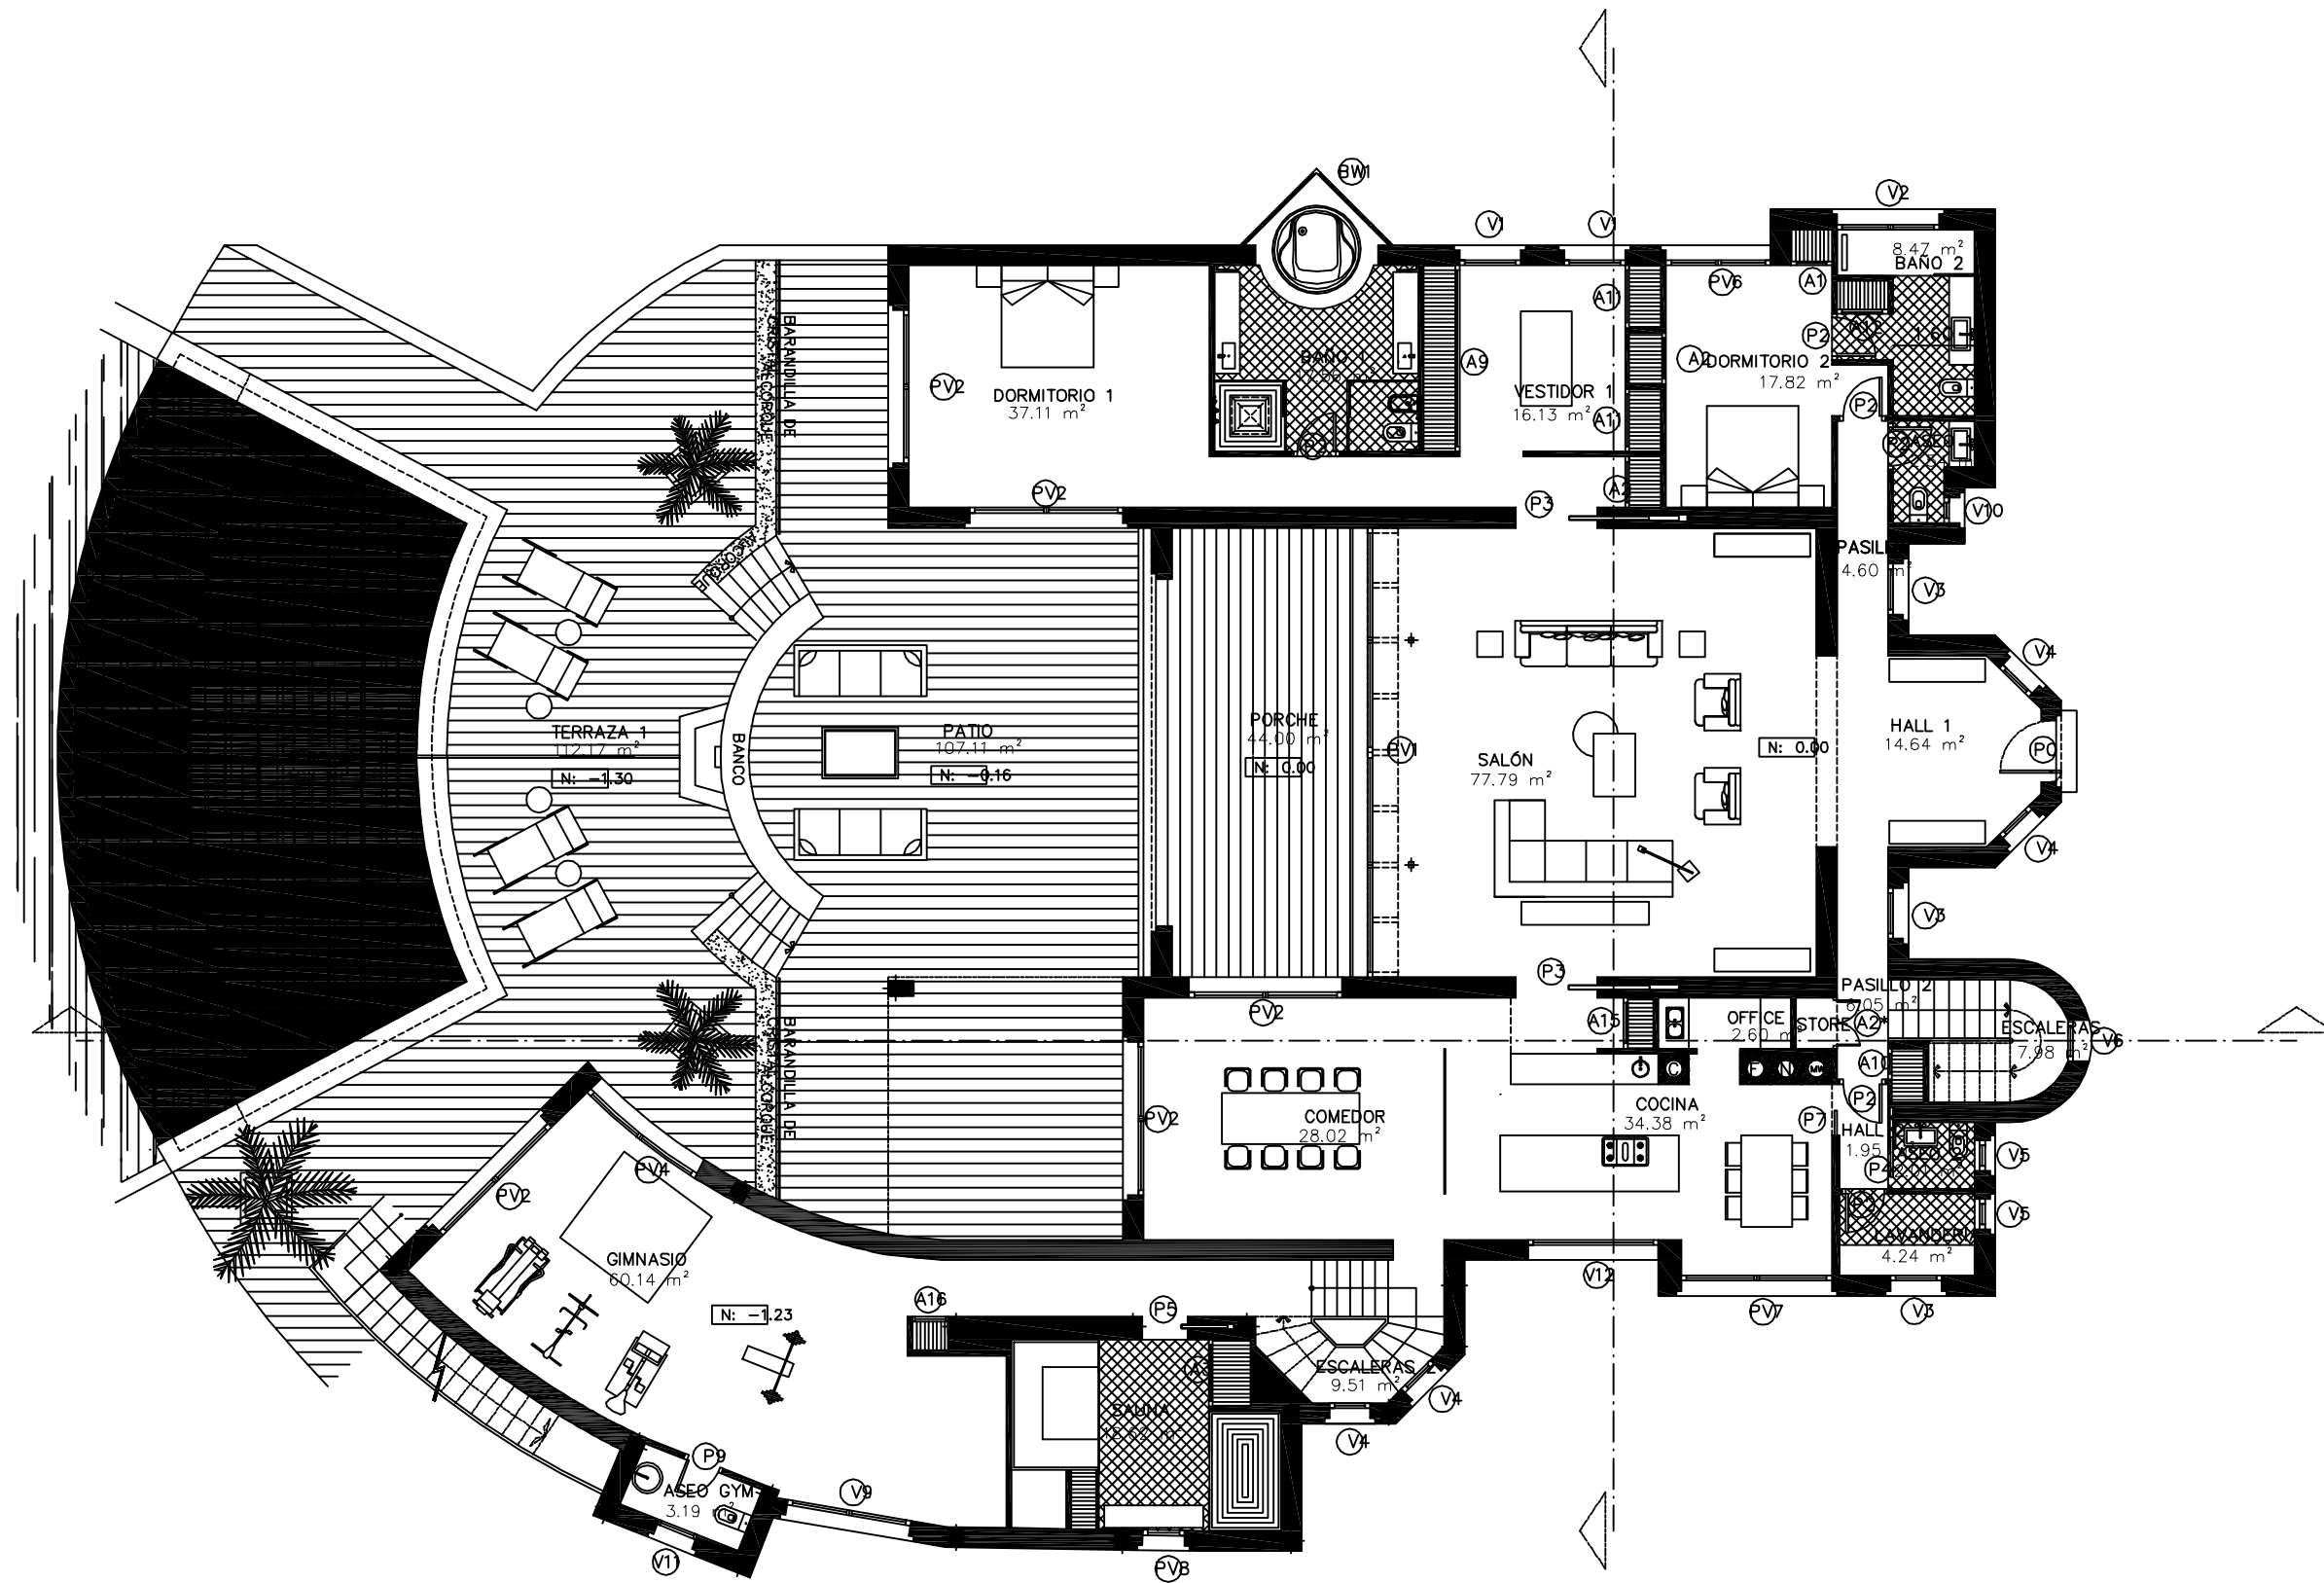
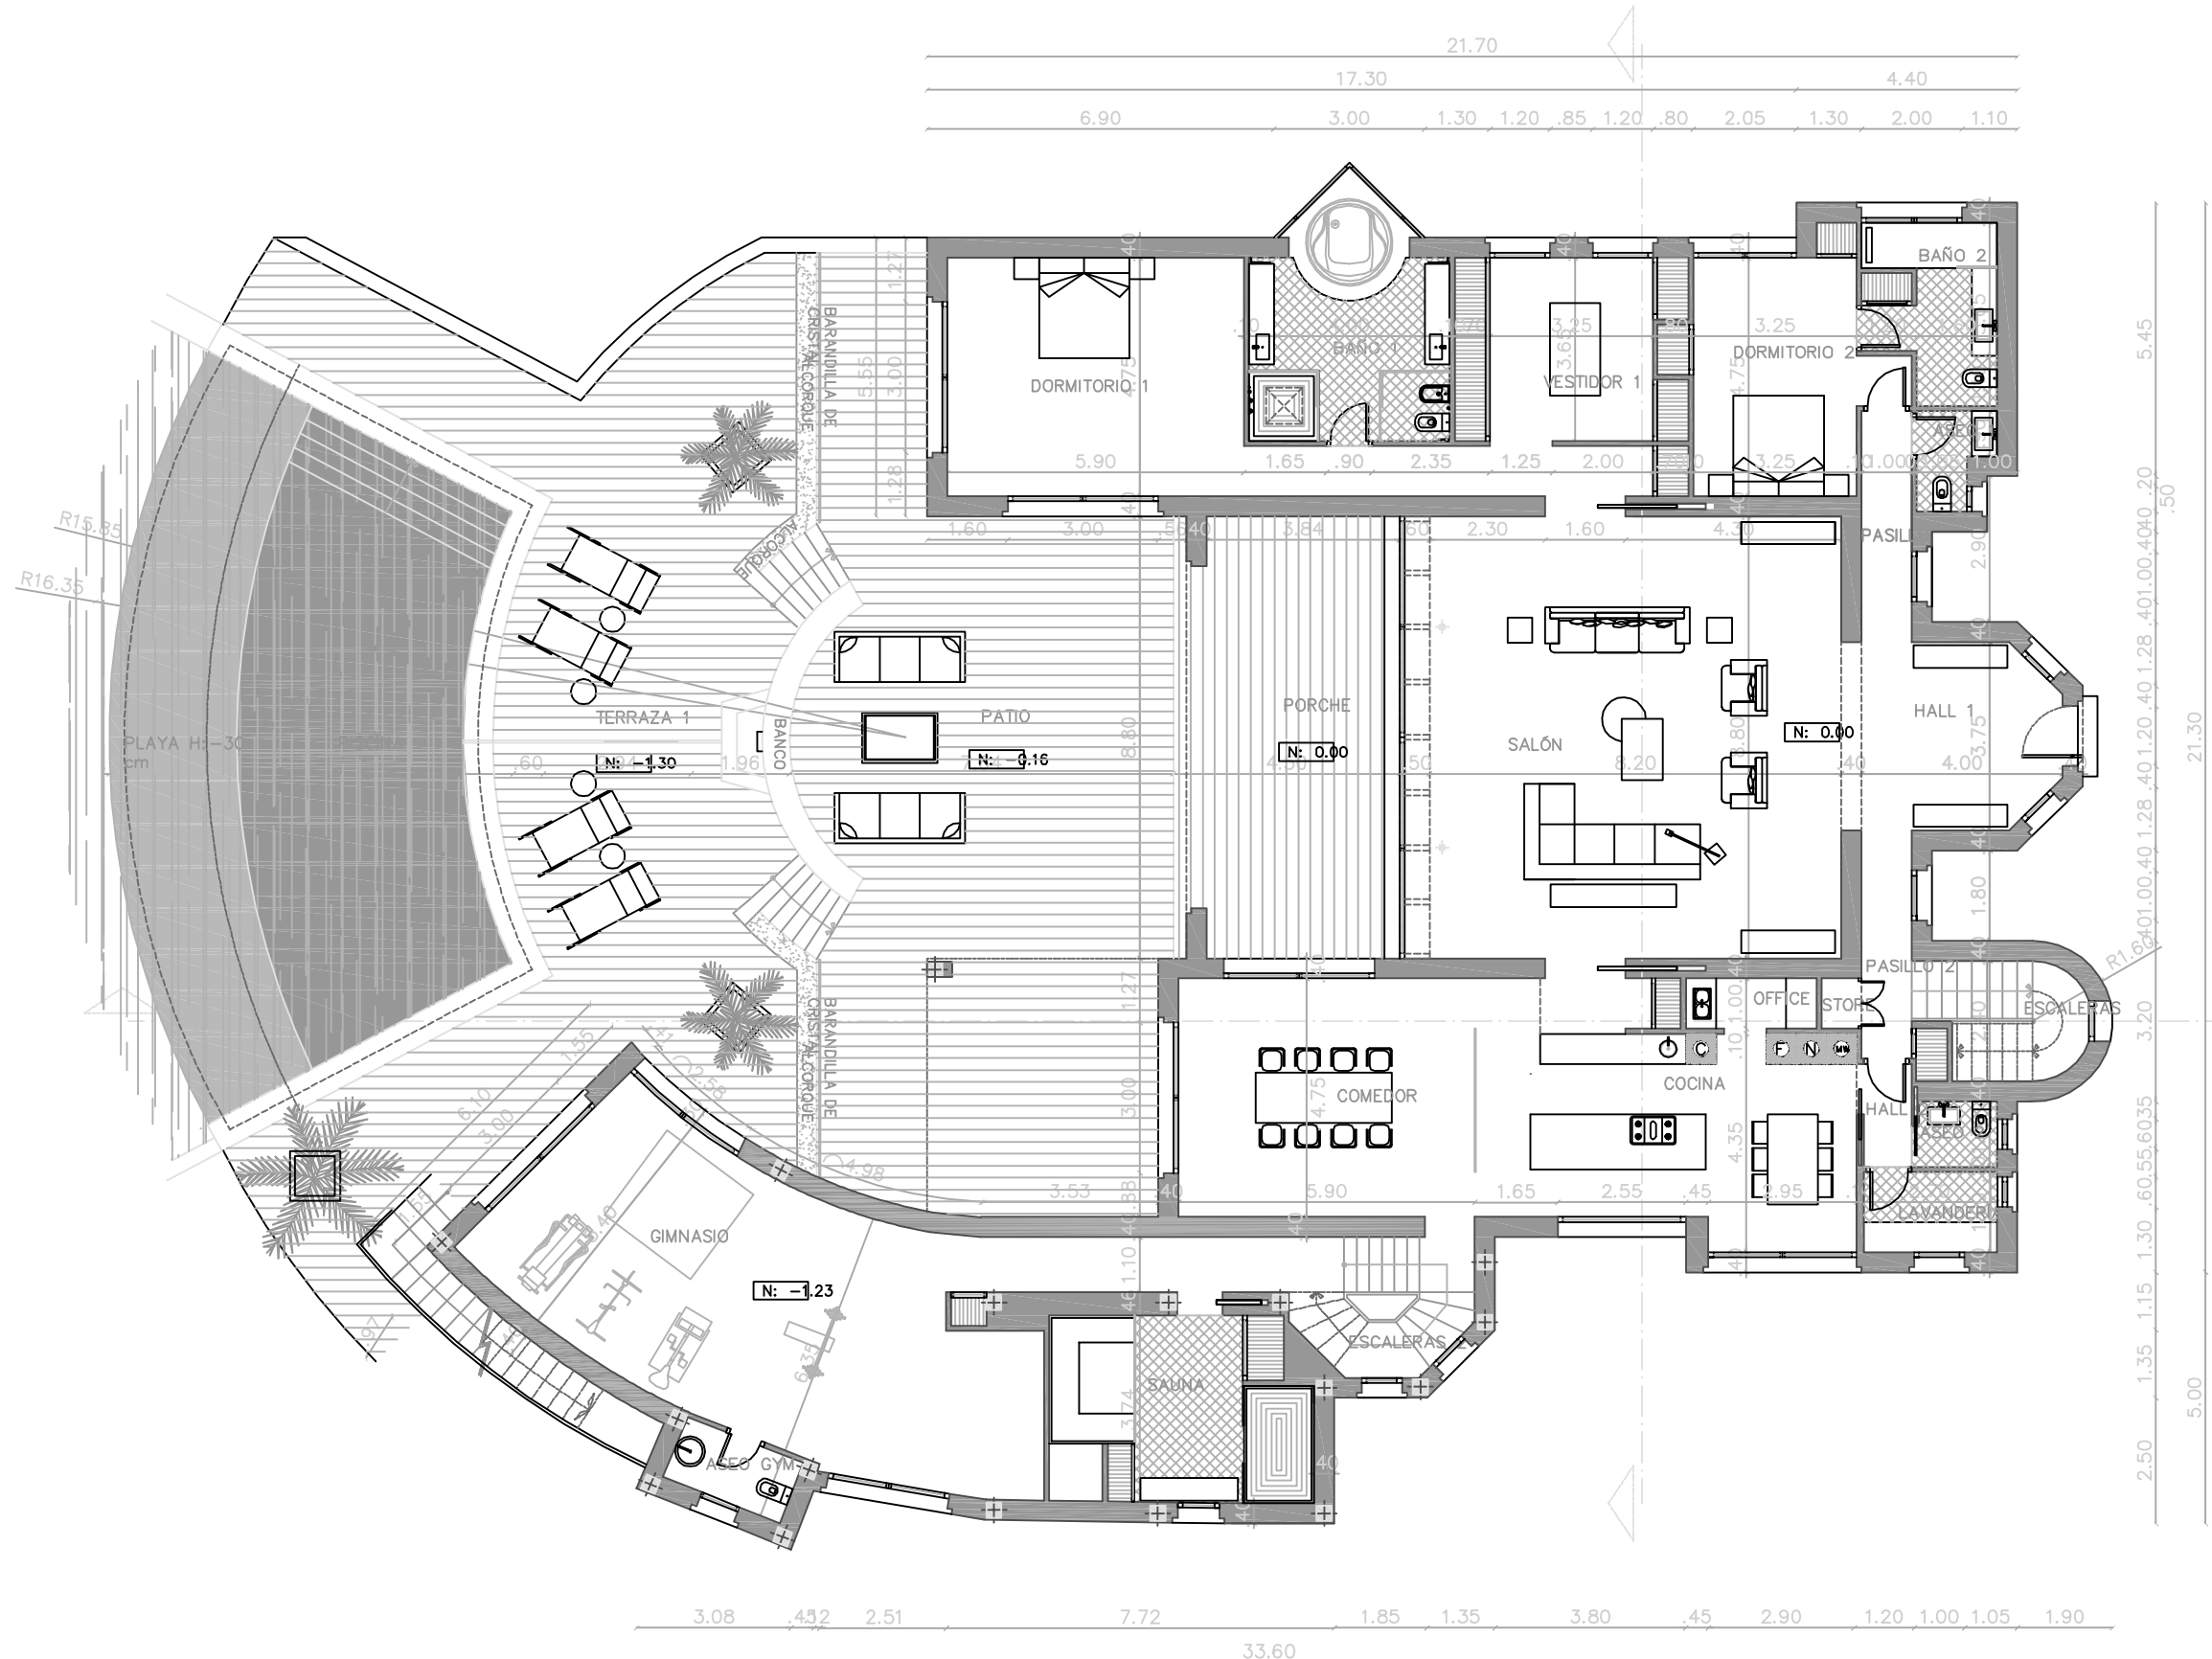



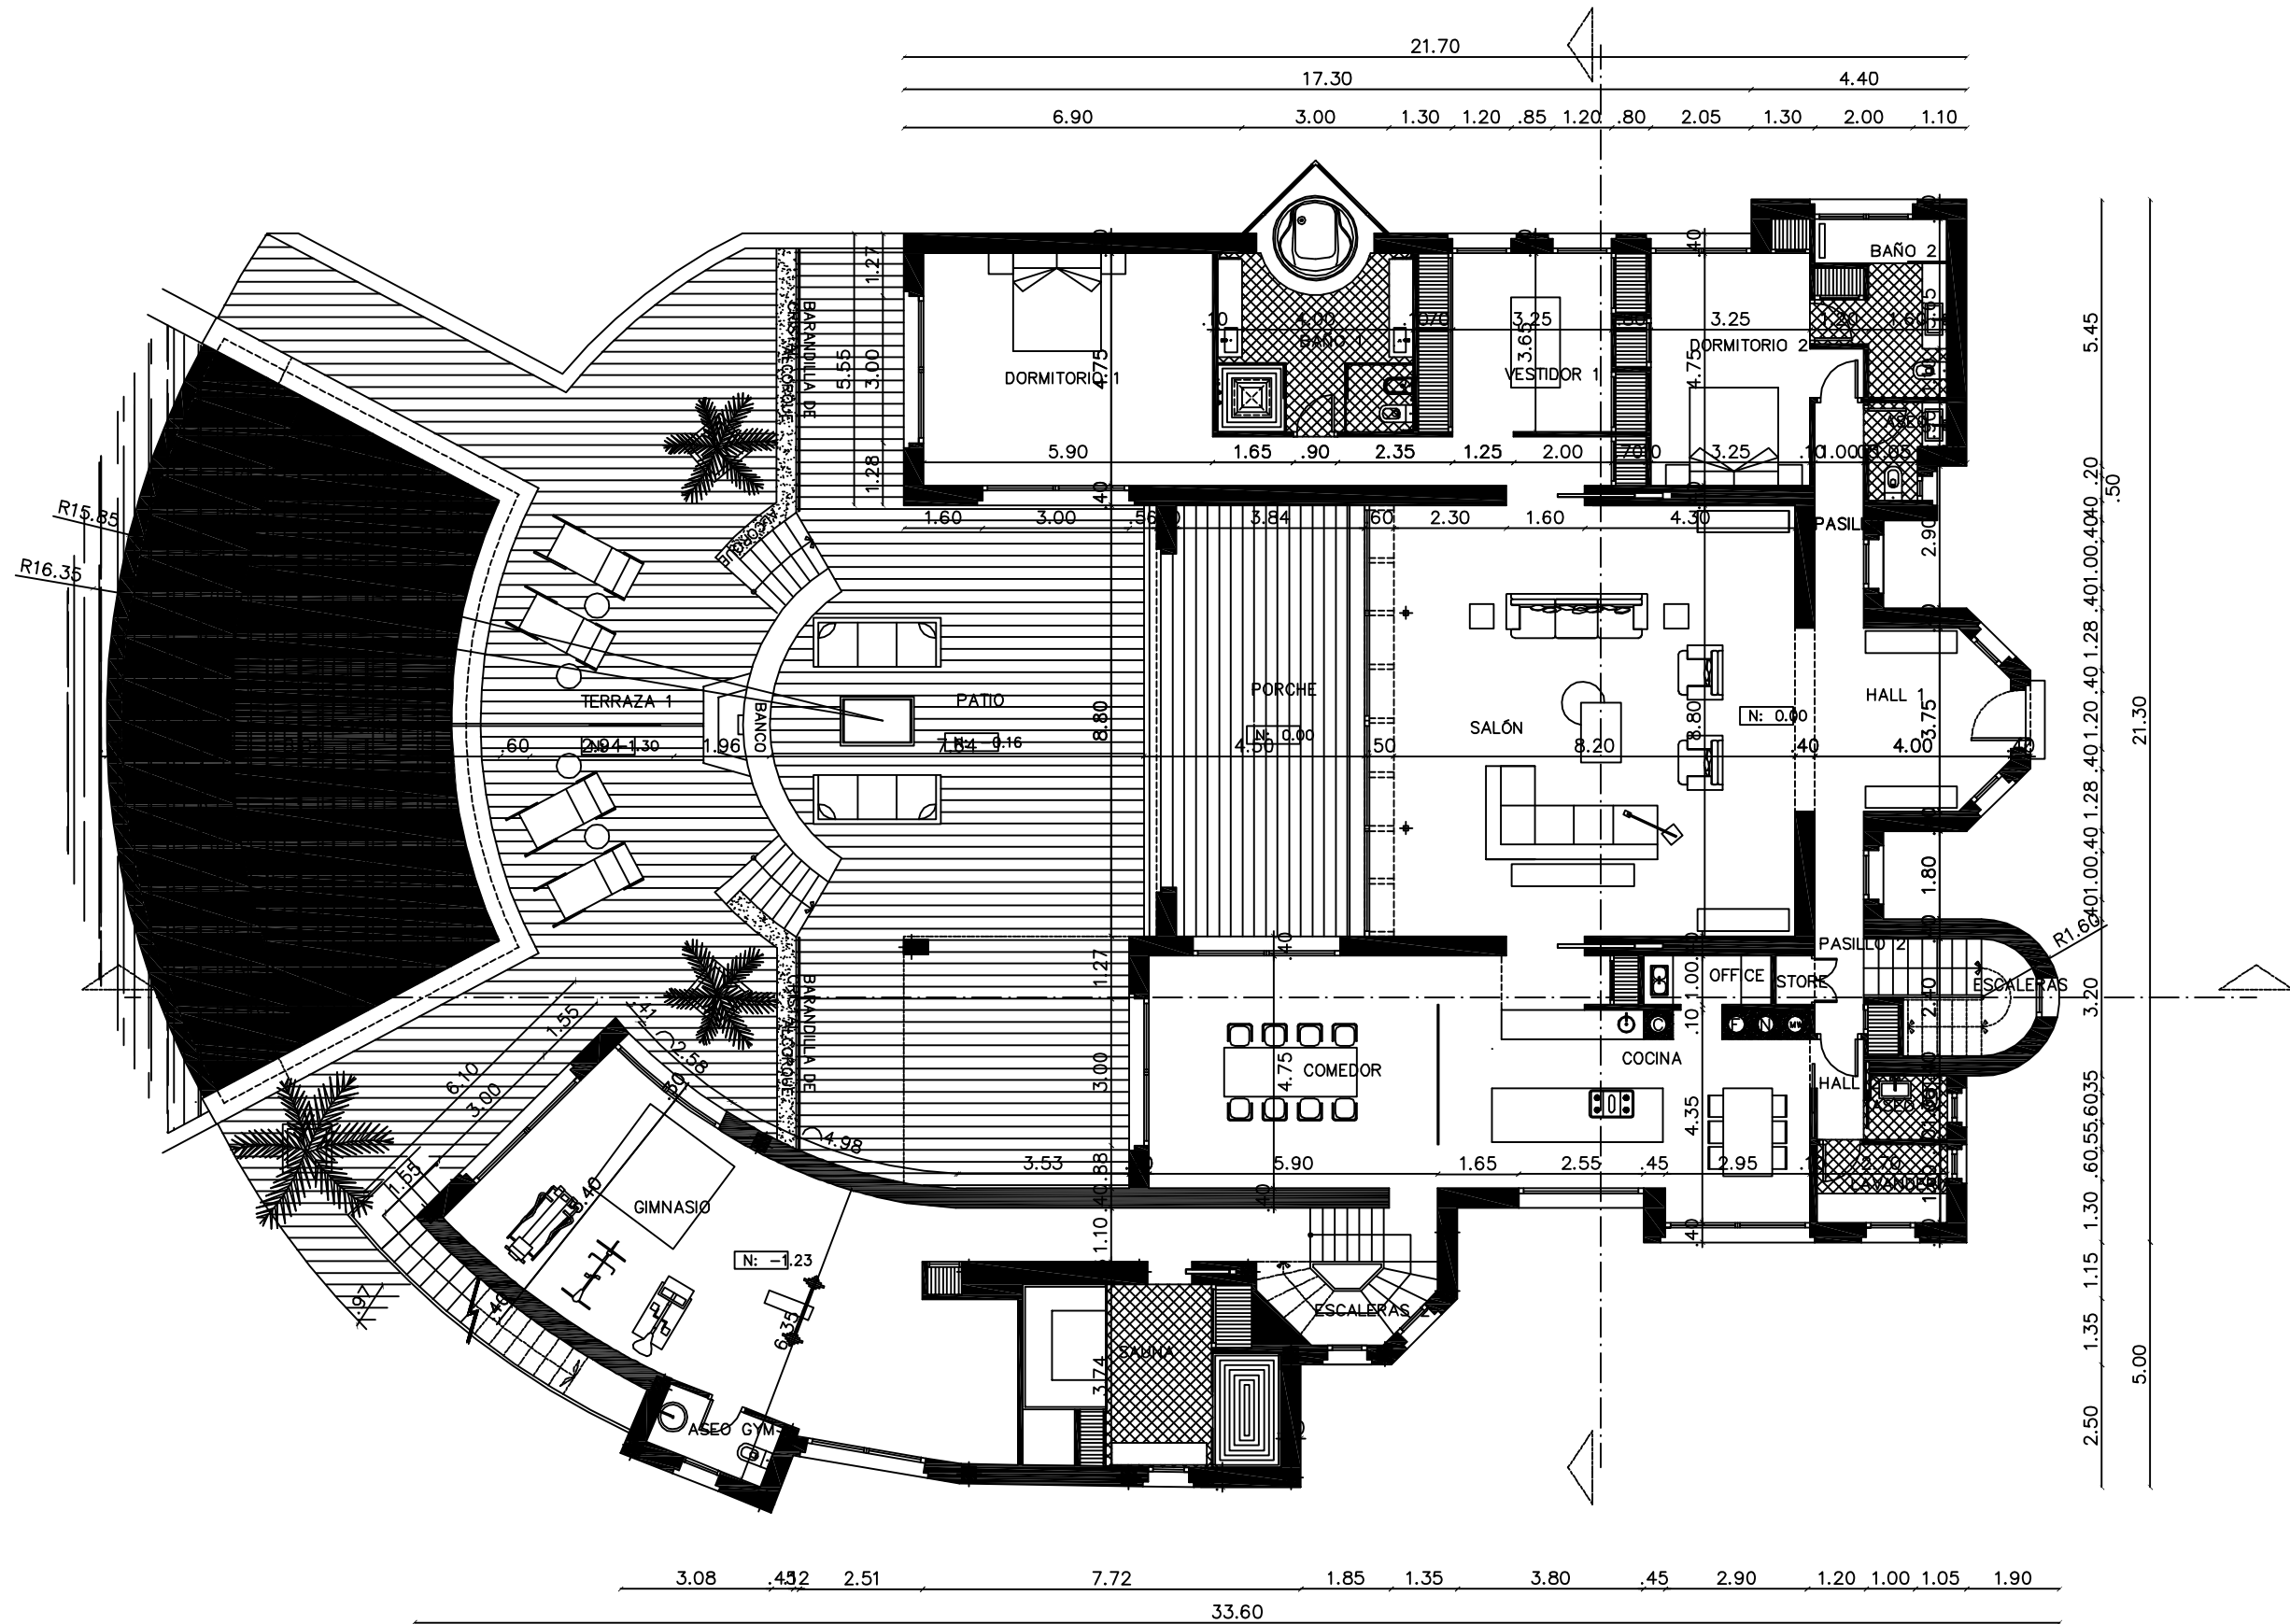
FINAL DE OBRA DE REFORMA Y AMPLIACIÓN DE VIVIENDA UNIFAMILIAR URB. LA ZAGAleta, PARCELA B1-5, BENAHAVIS (MÁLAGA)		
 CARLOS LAMAS Arquitecto	TÍTULO PLANO PLANTA BAJA MOBILIARIO ESTADO MODIFICADO	FECHA JUNIO 2014 ESCALA 1/100
	LA PROPIEDAD MARENOSTRUM-NOVARUM	PLANO N° A2 MXXI, S.L.




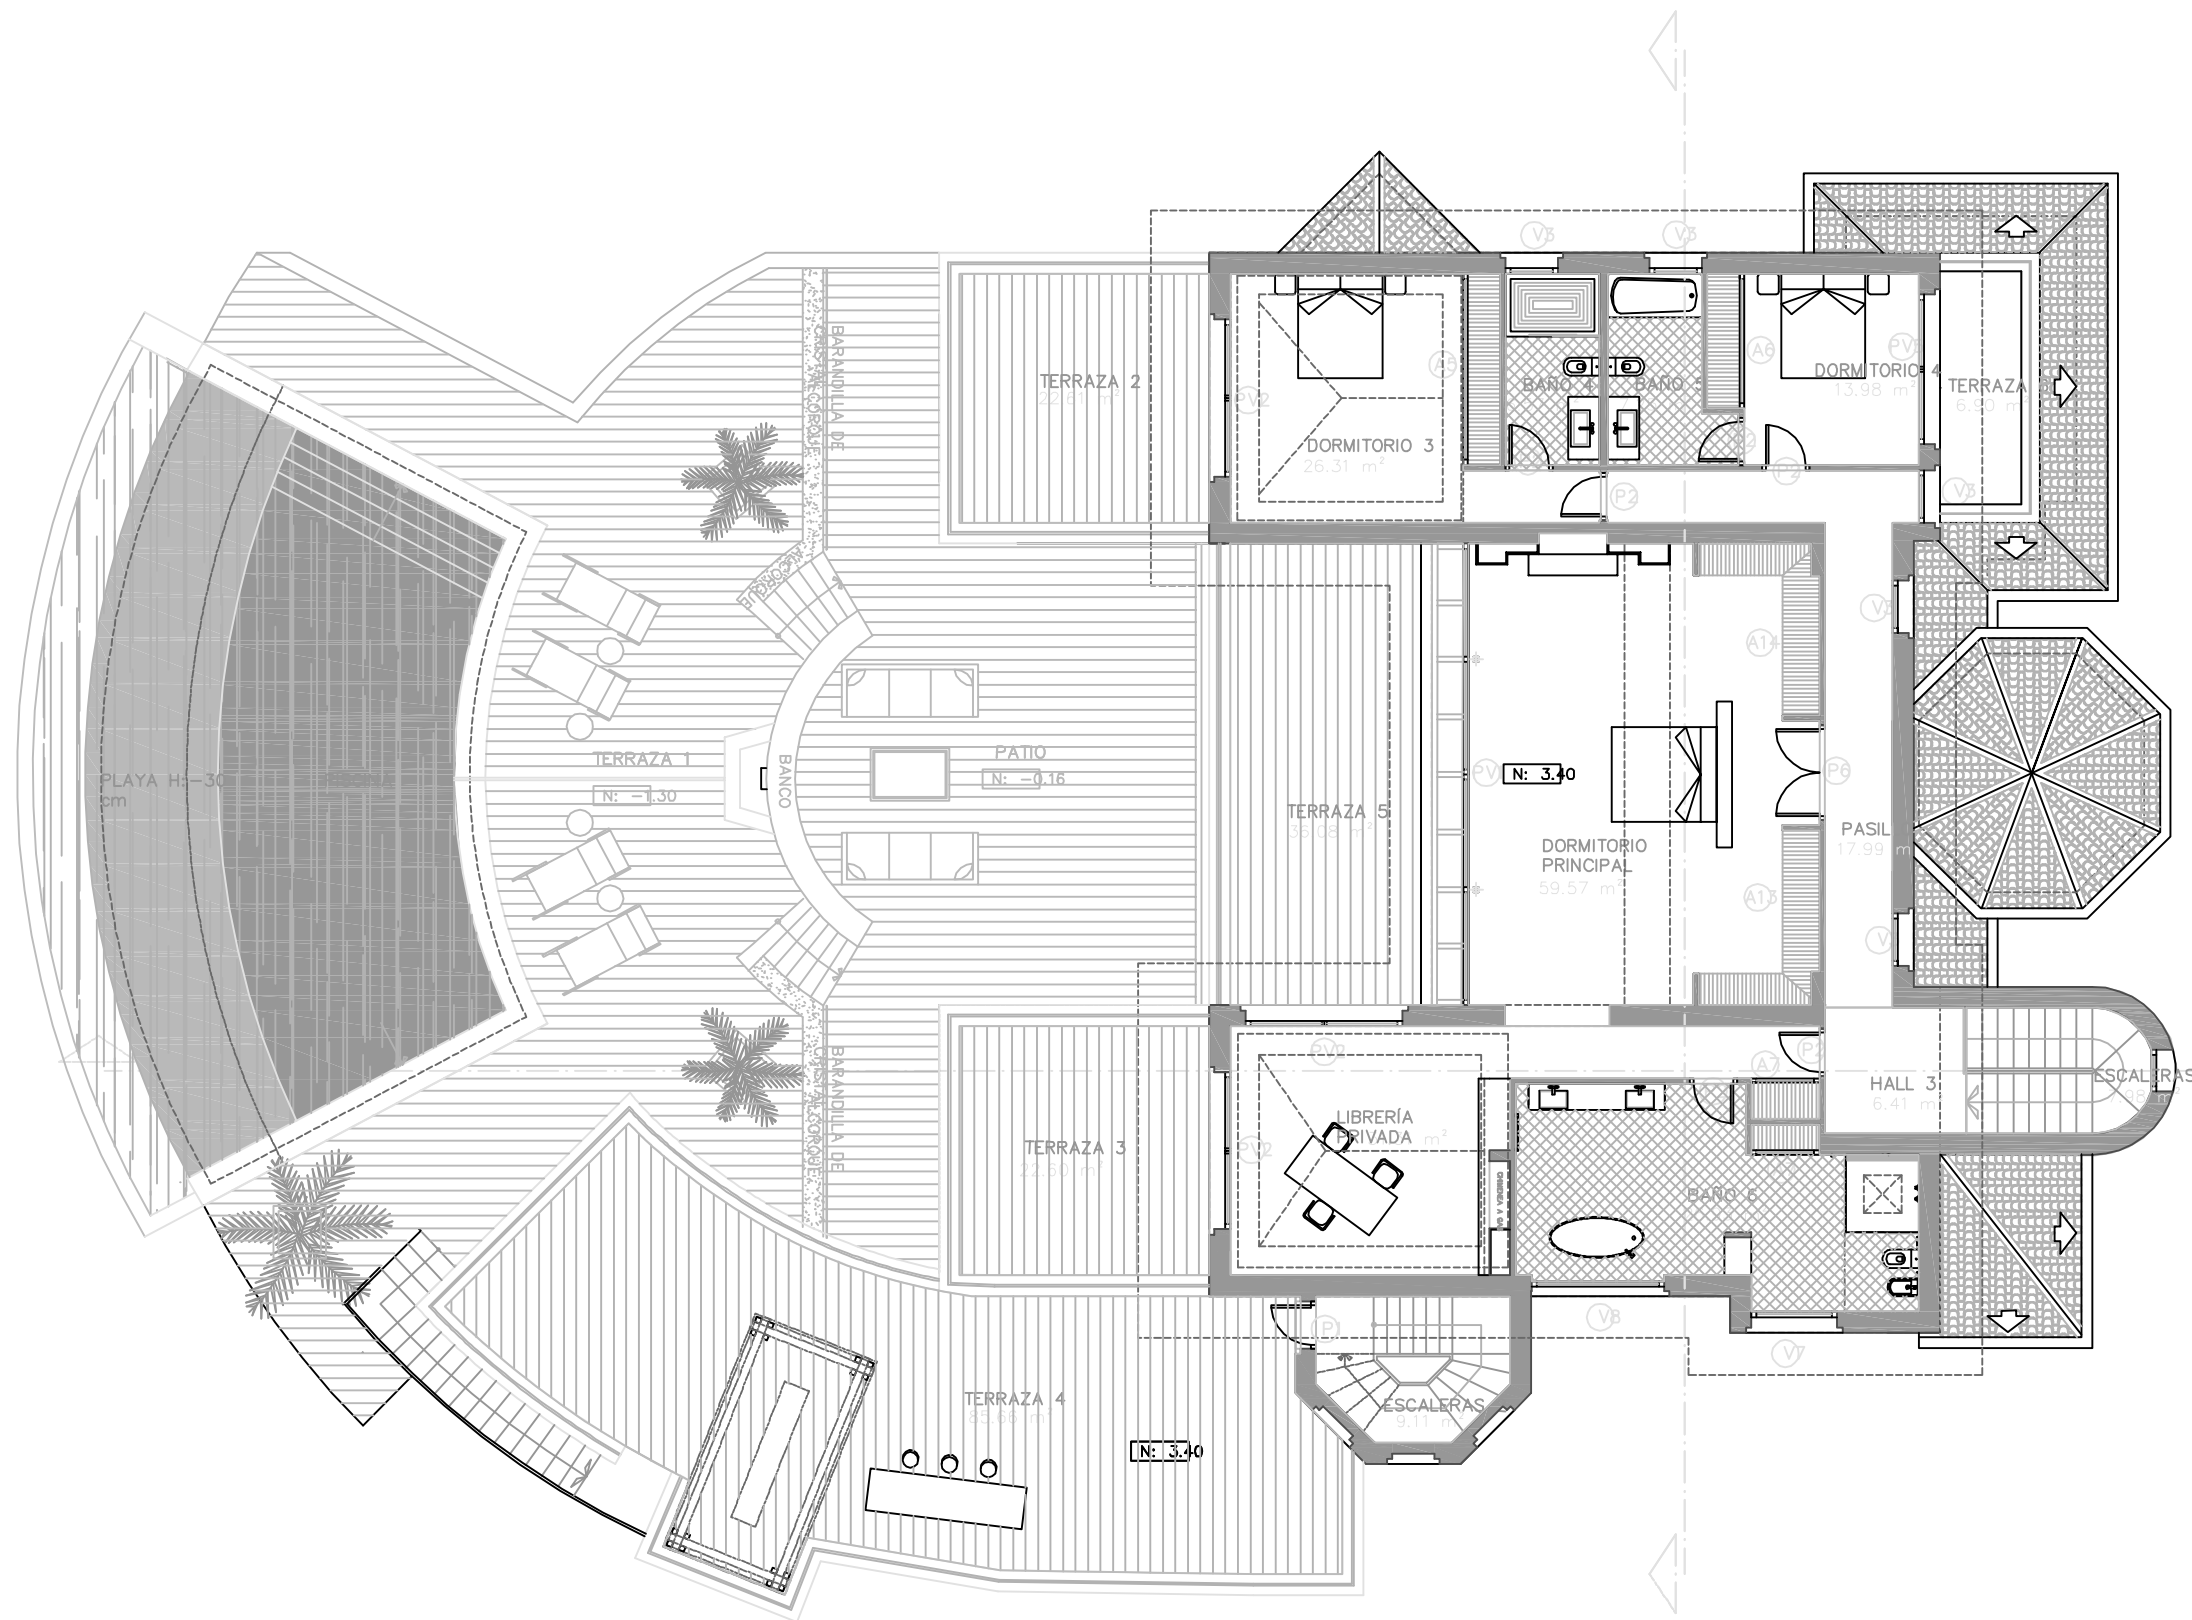
FINAL DE OBRA DE REFORMA Y AMPLIACIÓN DE VIVIENDA UNIFAMILIAR URB. LA ZAGAleta, PARCELA B1-5, BENAHAVIS (MÁLAGA)		
 CARLOS LAMAS Arquitecto	TÍTULO PLANO PLANTA BAJA MOBILIARIO ESTADO MODIFICADO	FECHA JUNIO 2014 ESCALA 1/100
	LA PROPIEDAD MARENOSTRUM-NOVARUM	PLANO N° A2 MXXI, S.L.




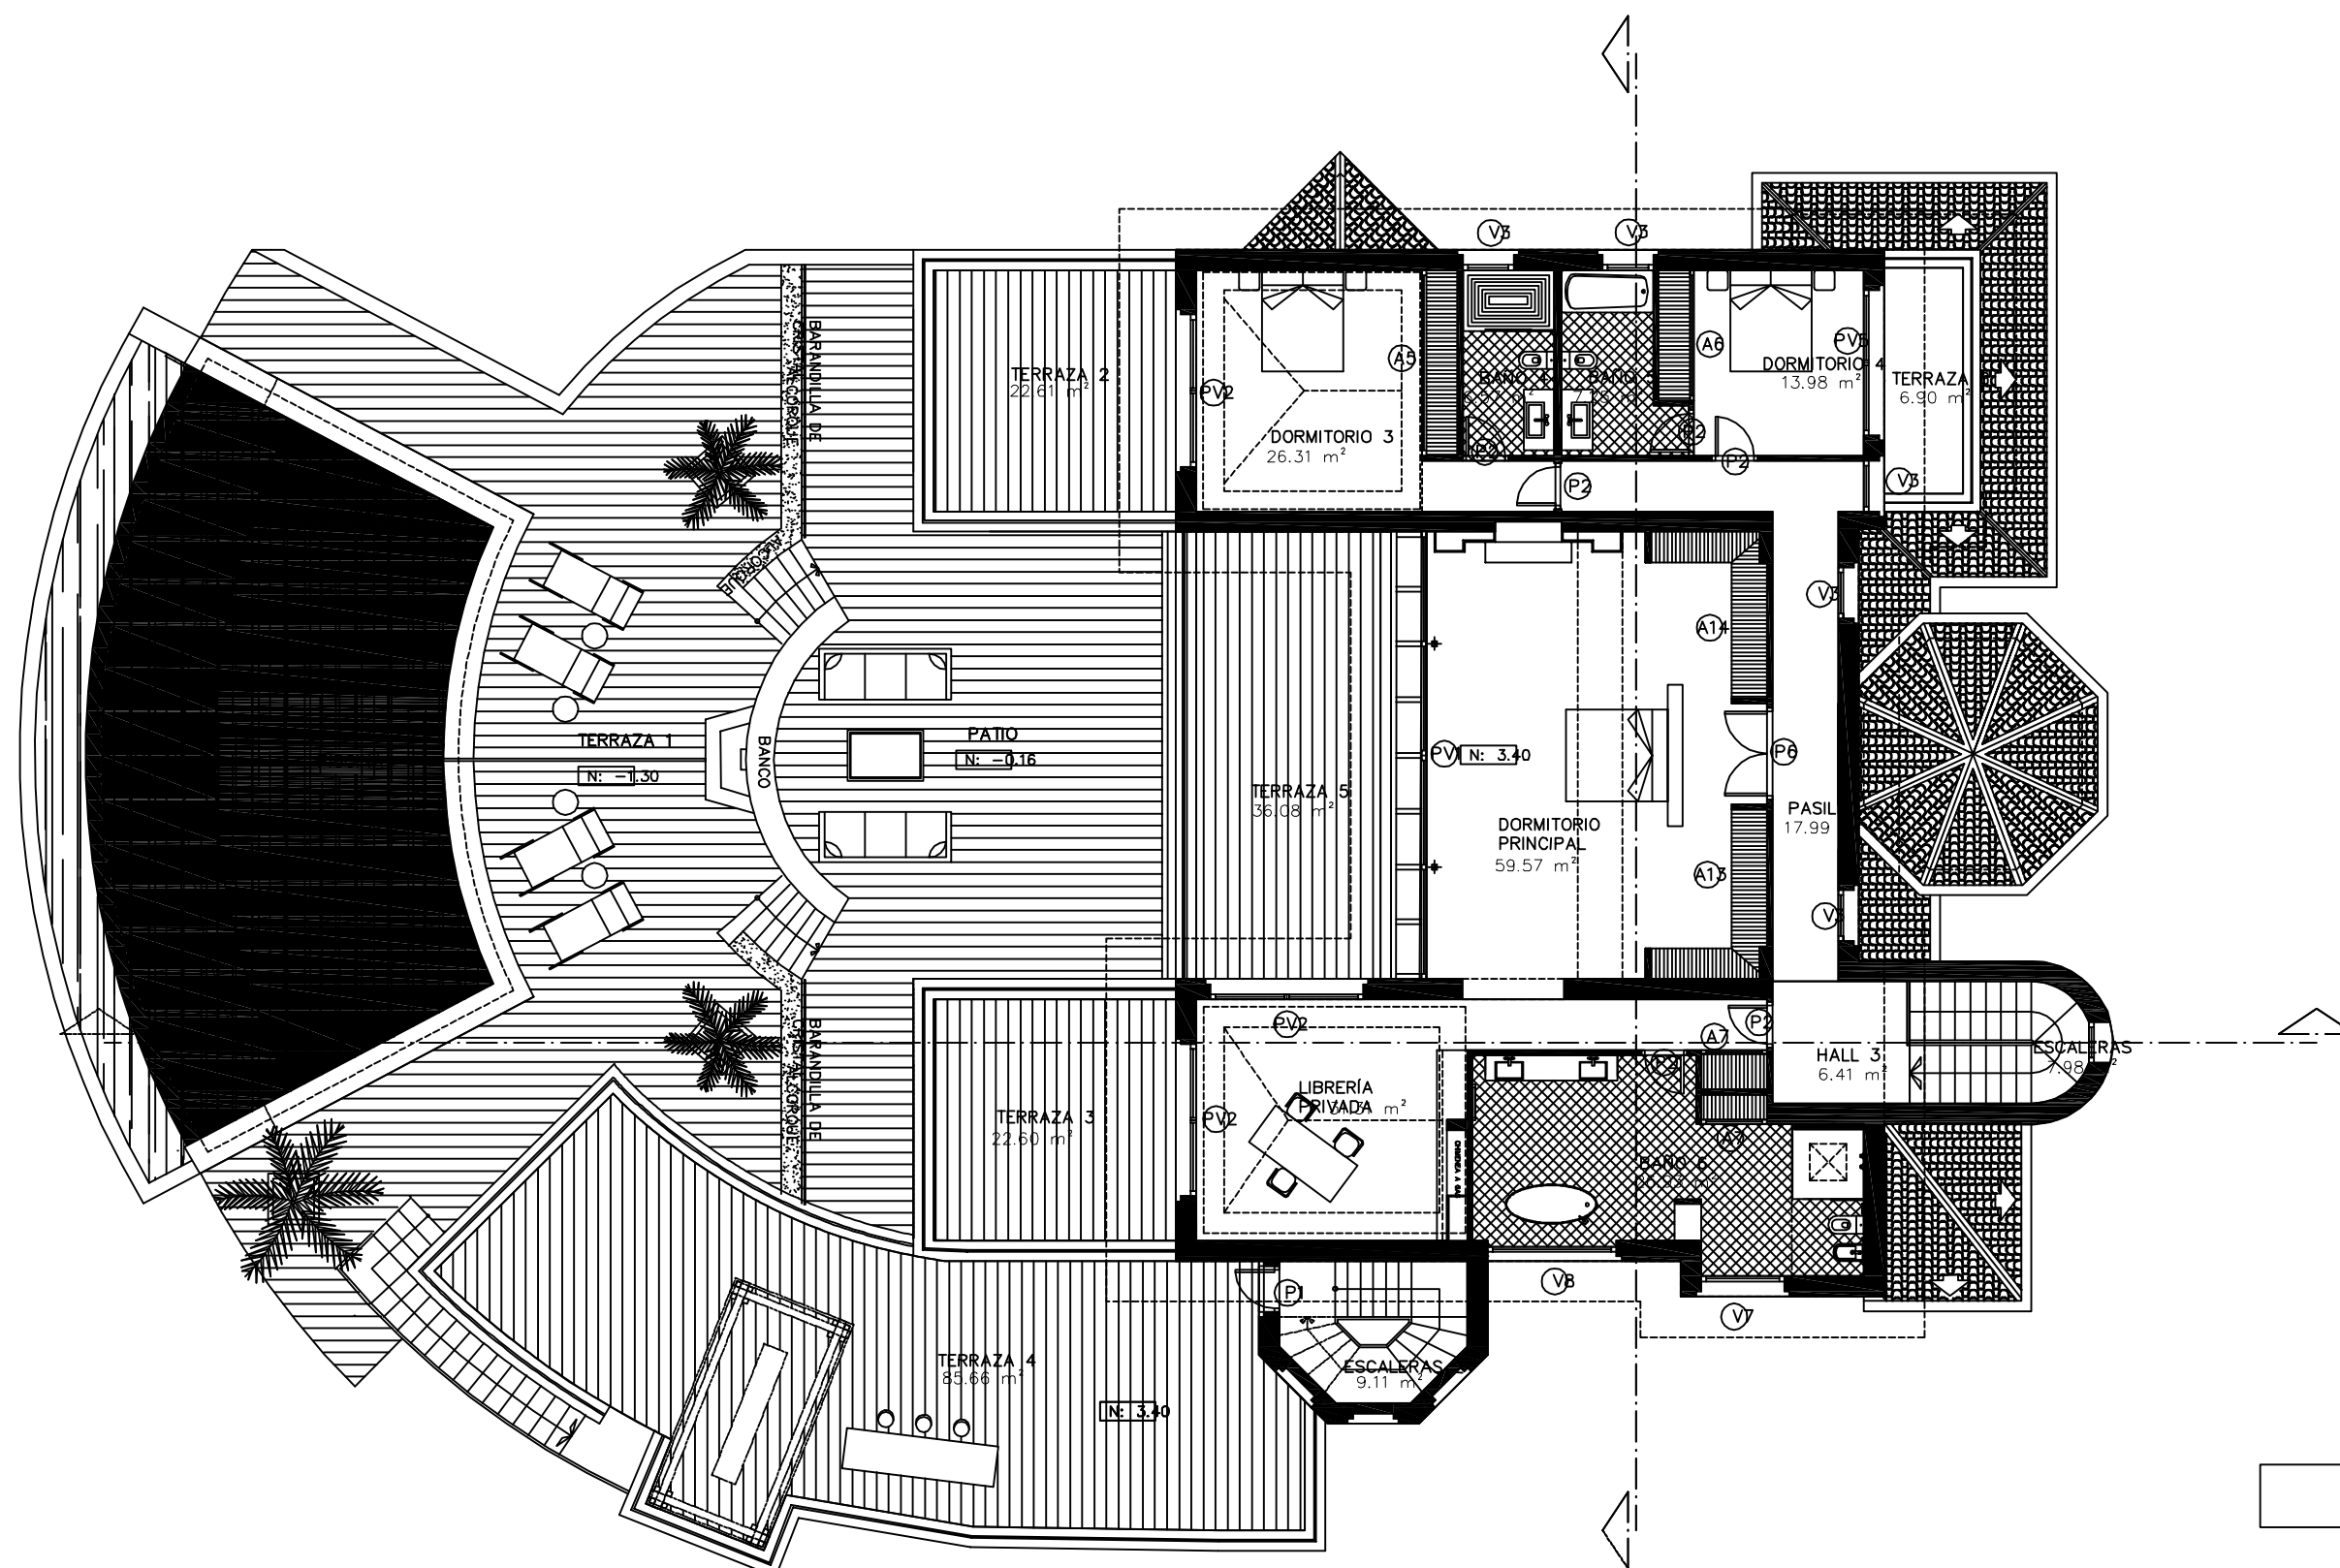
FINAL DE OBRA DE REFORMA Y AMPLIACIÓN DE VIVIENDA UNIFAMILIAR URB. LA ZAGAleta, PARCELA B1-5, BENAHAVIS (MÁLAGA)		
 CARLOS LAMAS Arquitecto	TÍTULO PLANO PLANTA BAJA COTAS ESTADO MODIFICADO	FECHA JUNIO 2014 ESCALA 1/100
	LA PROPIEDAD MARENOSTRUM-NOVARUM	PLANO N° A3 MXXI, S.L.



FINAL DE OBRA DE REFORMA Y AMPLIACIÓN DE VIVIENDA UNIFAMILIAR URB. LA ZAGAleta, PARCELA B1-5, BENAHAVIS (MÁLAGA)		
 CARLOS LAMAS Arquitecto	TÍTULO PLANO PLANTA BAJA COTAS ESTADO MODIFICADO	FECHA JUNIO 2014 ESCALA 1/100
	LA PROPIEDAD MARENOSTRUM-NOVARUM	PLANO N° A3 MXXI, S.L.





FINAL DE OBRA DE REFORMA Y AMPLIACIÓN DE VIVIENDA UNIFAMILIAR URB. LA ZAGAleta, PARCELA B1-5 , BENAHAVIS (MÁLAGA)		
 CARLOS LAMAS Arquitecto	TÍTULO PLANO PLANTA ALTA MOBILIADA ESTADO MODIFICADO	FECHA JUNIO 2014 ESCALA 1/100
	LA PROPIEDAD MARENOSTRUM-NOVARUM	PLANO N° A4 MXXI, S.L.





FINAL DE OBRA DE REFORMA Y AMPLIACIÓN DE VIVIENDA UNIFAMILIAR URB. LA ZAGAleta, PARCELA B1-5, BENAHAVIS (MÁLAGA)		
 CARLOS LAMAS Arquitecto	TÍTULO PLANO <b>PLANTA ALTA MOBILIARIO</b> ESTADO MODIFICADO	FECHA JUNIO 2014 ESCALA 1/100
	LA PROPIEDAD MARENOSTRUM-NOVARUM	PLANO N° A4 MXXI, S.L.




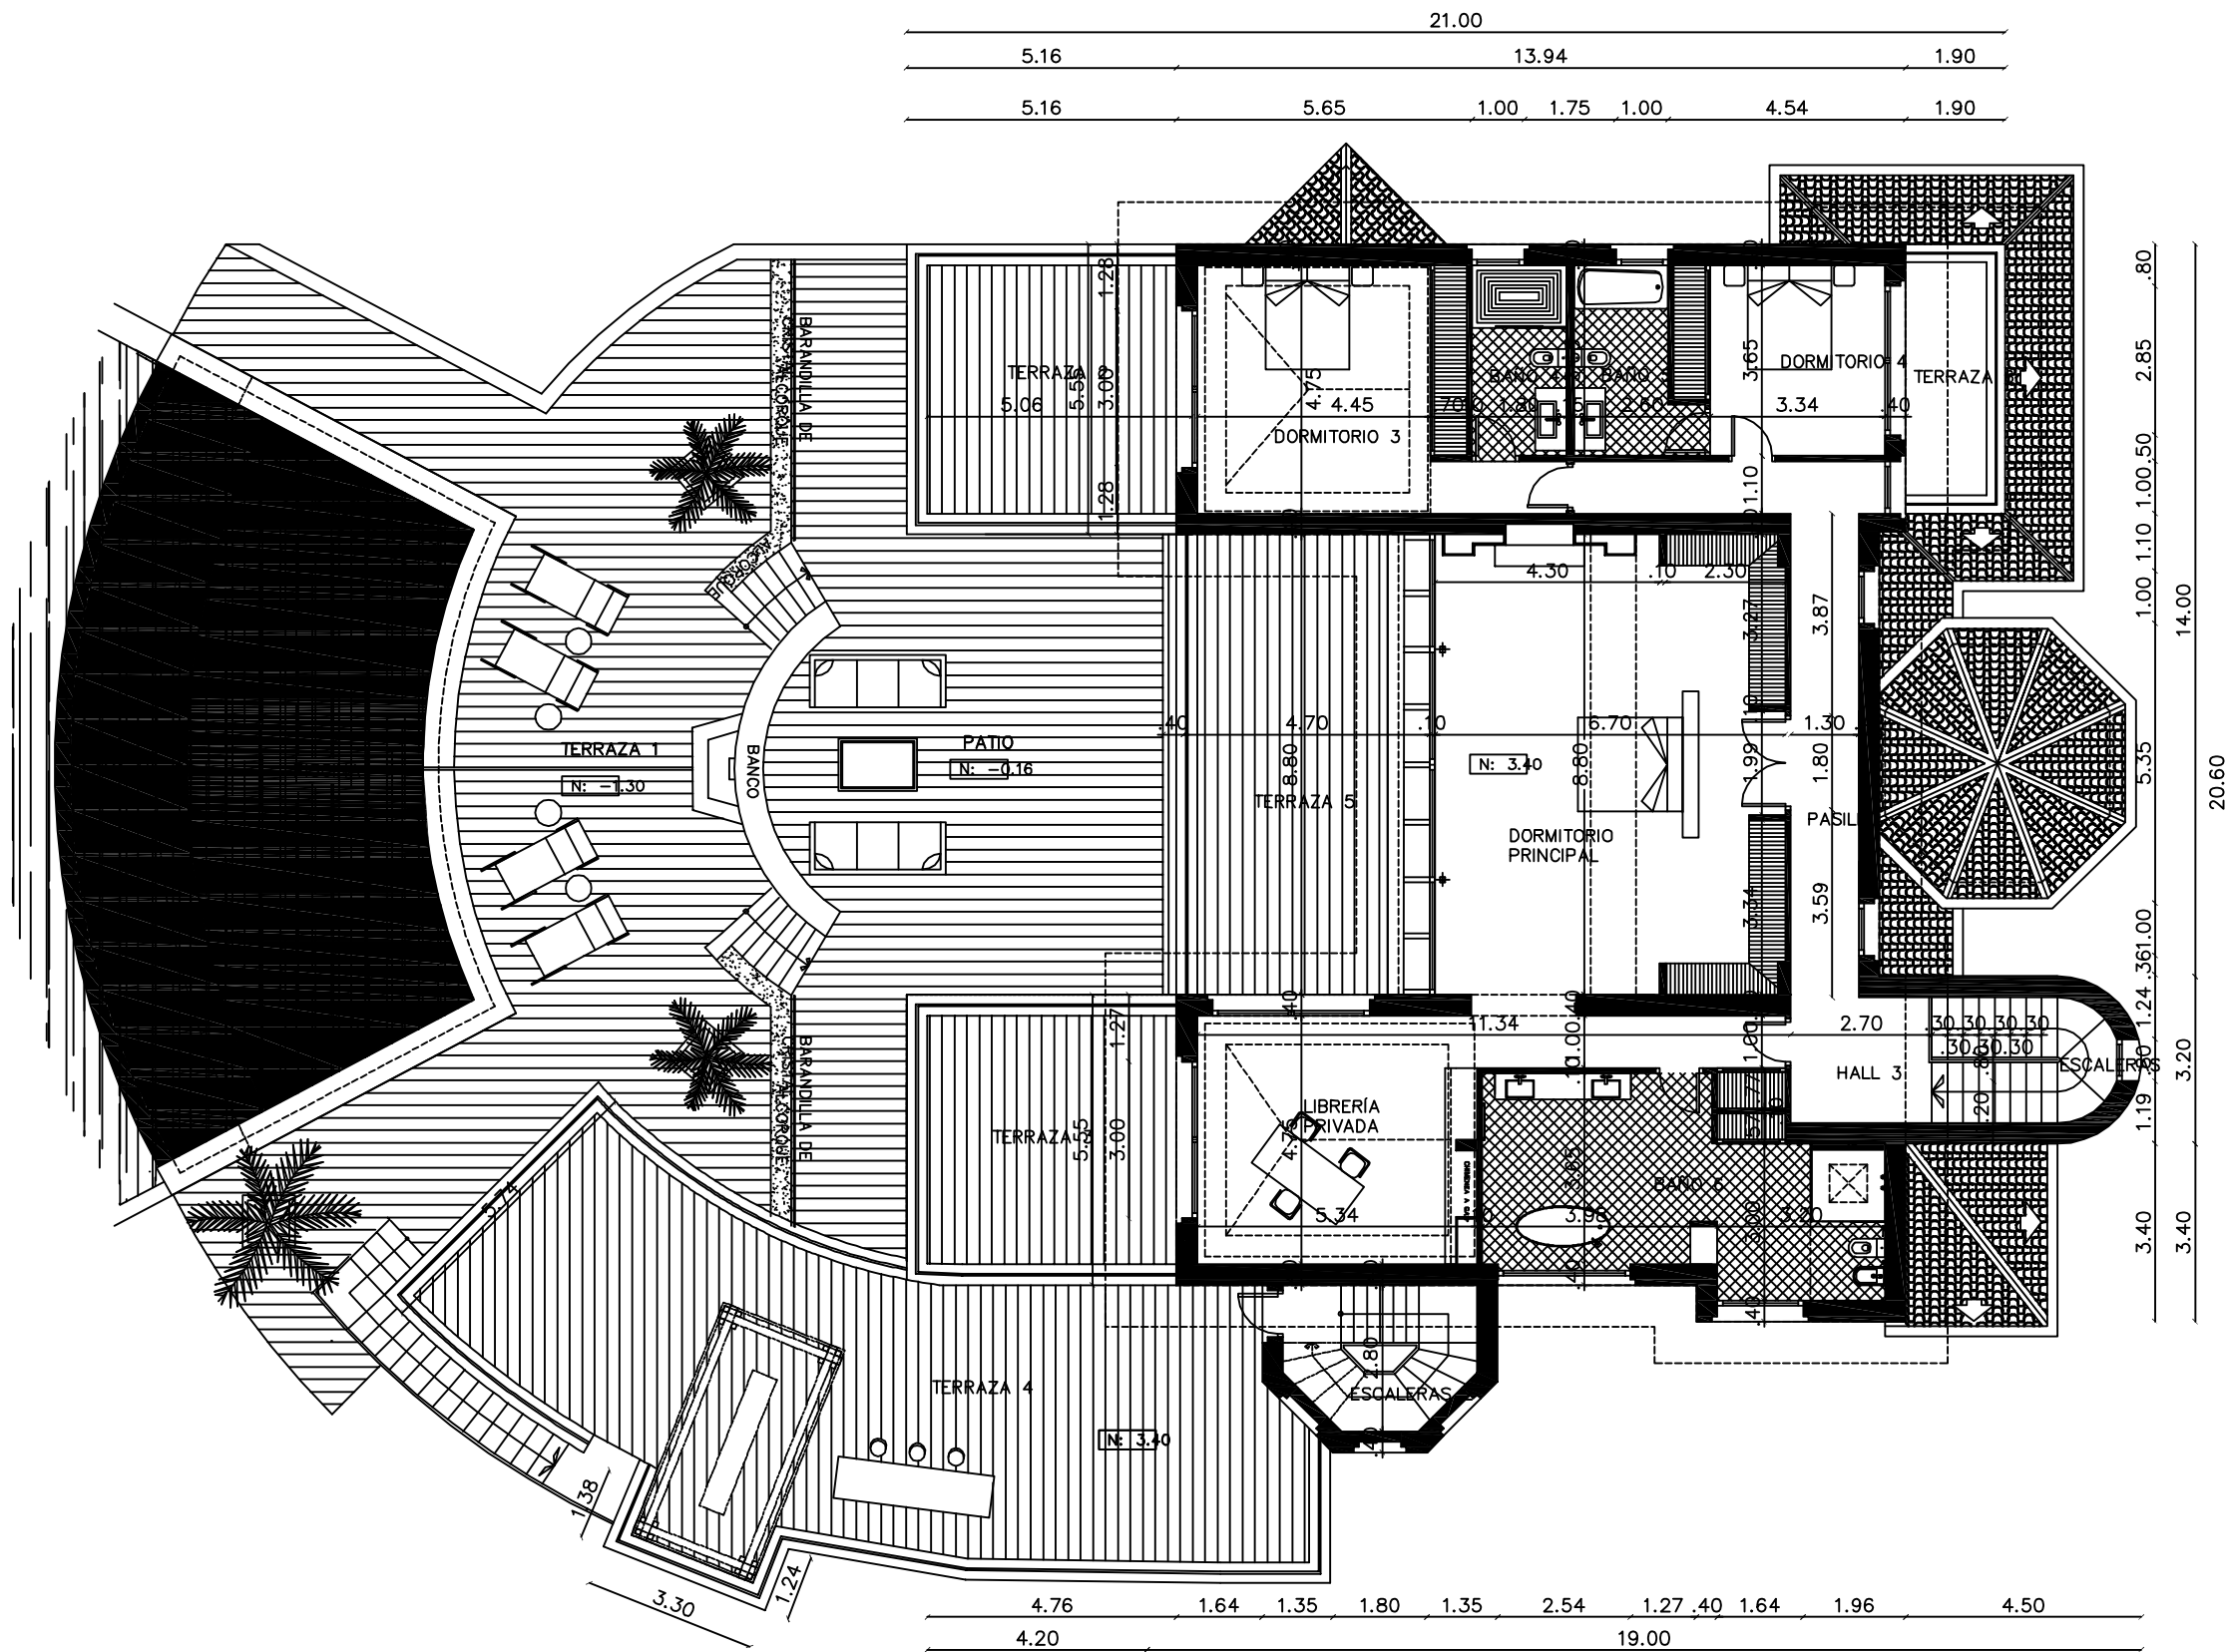

FINAL DE OBRA DE REFORMA Y AMPLIACIÓN DE VIVIENDA UNIFAMILIAR URB. LA ZAGAleta, PARCELA B1-5, BENAHAVIS (MÁLAGA)		
 CARLOS LAMAS Arquitecto	TÍTULO PLANO PLANTA ALTA COTAS ESTADO MODIFICADO	FECHA JUNIO 2014 ESCALA 1/100
	LA PROPIEDAD MARENOSTRUM-NOVARUM	PLANO N° A5 MXXI, S.L.

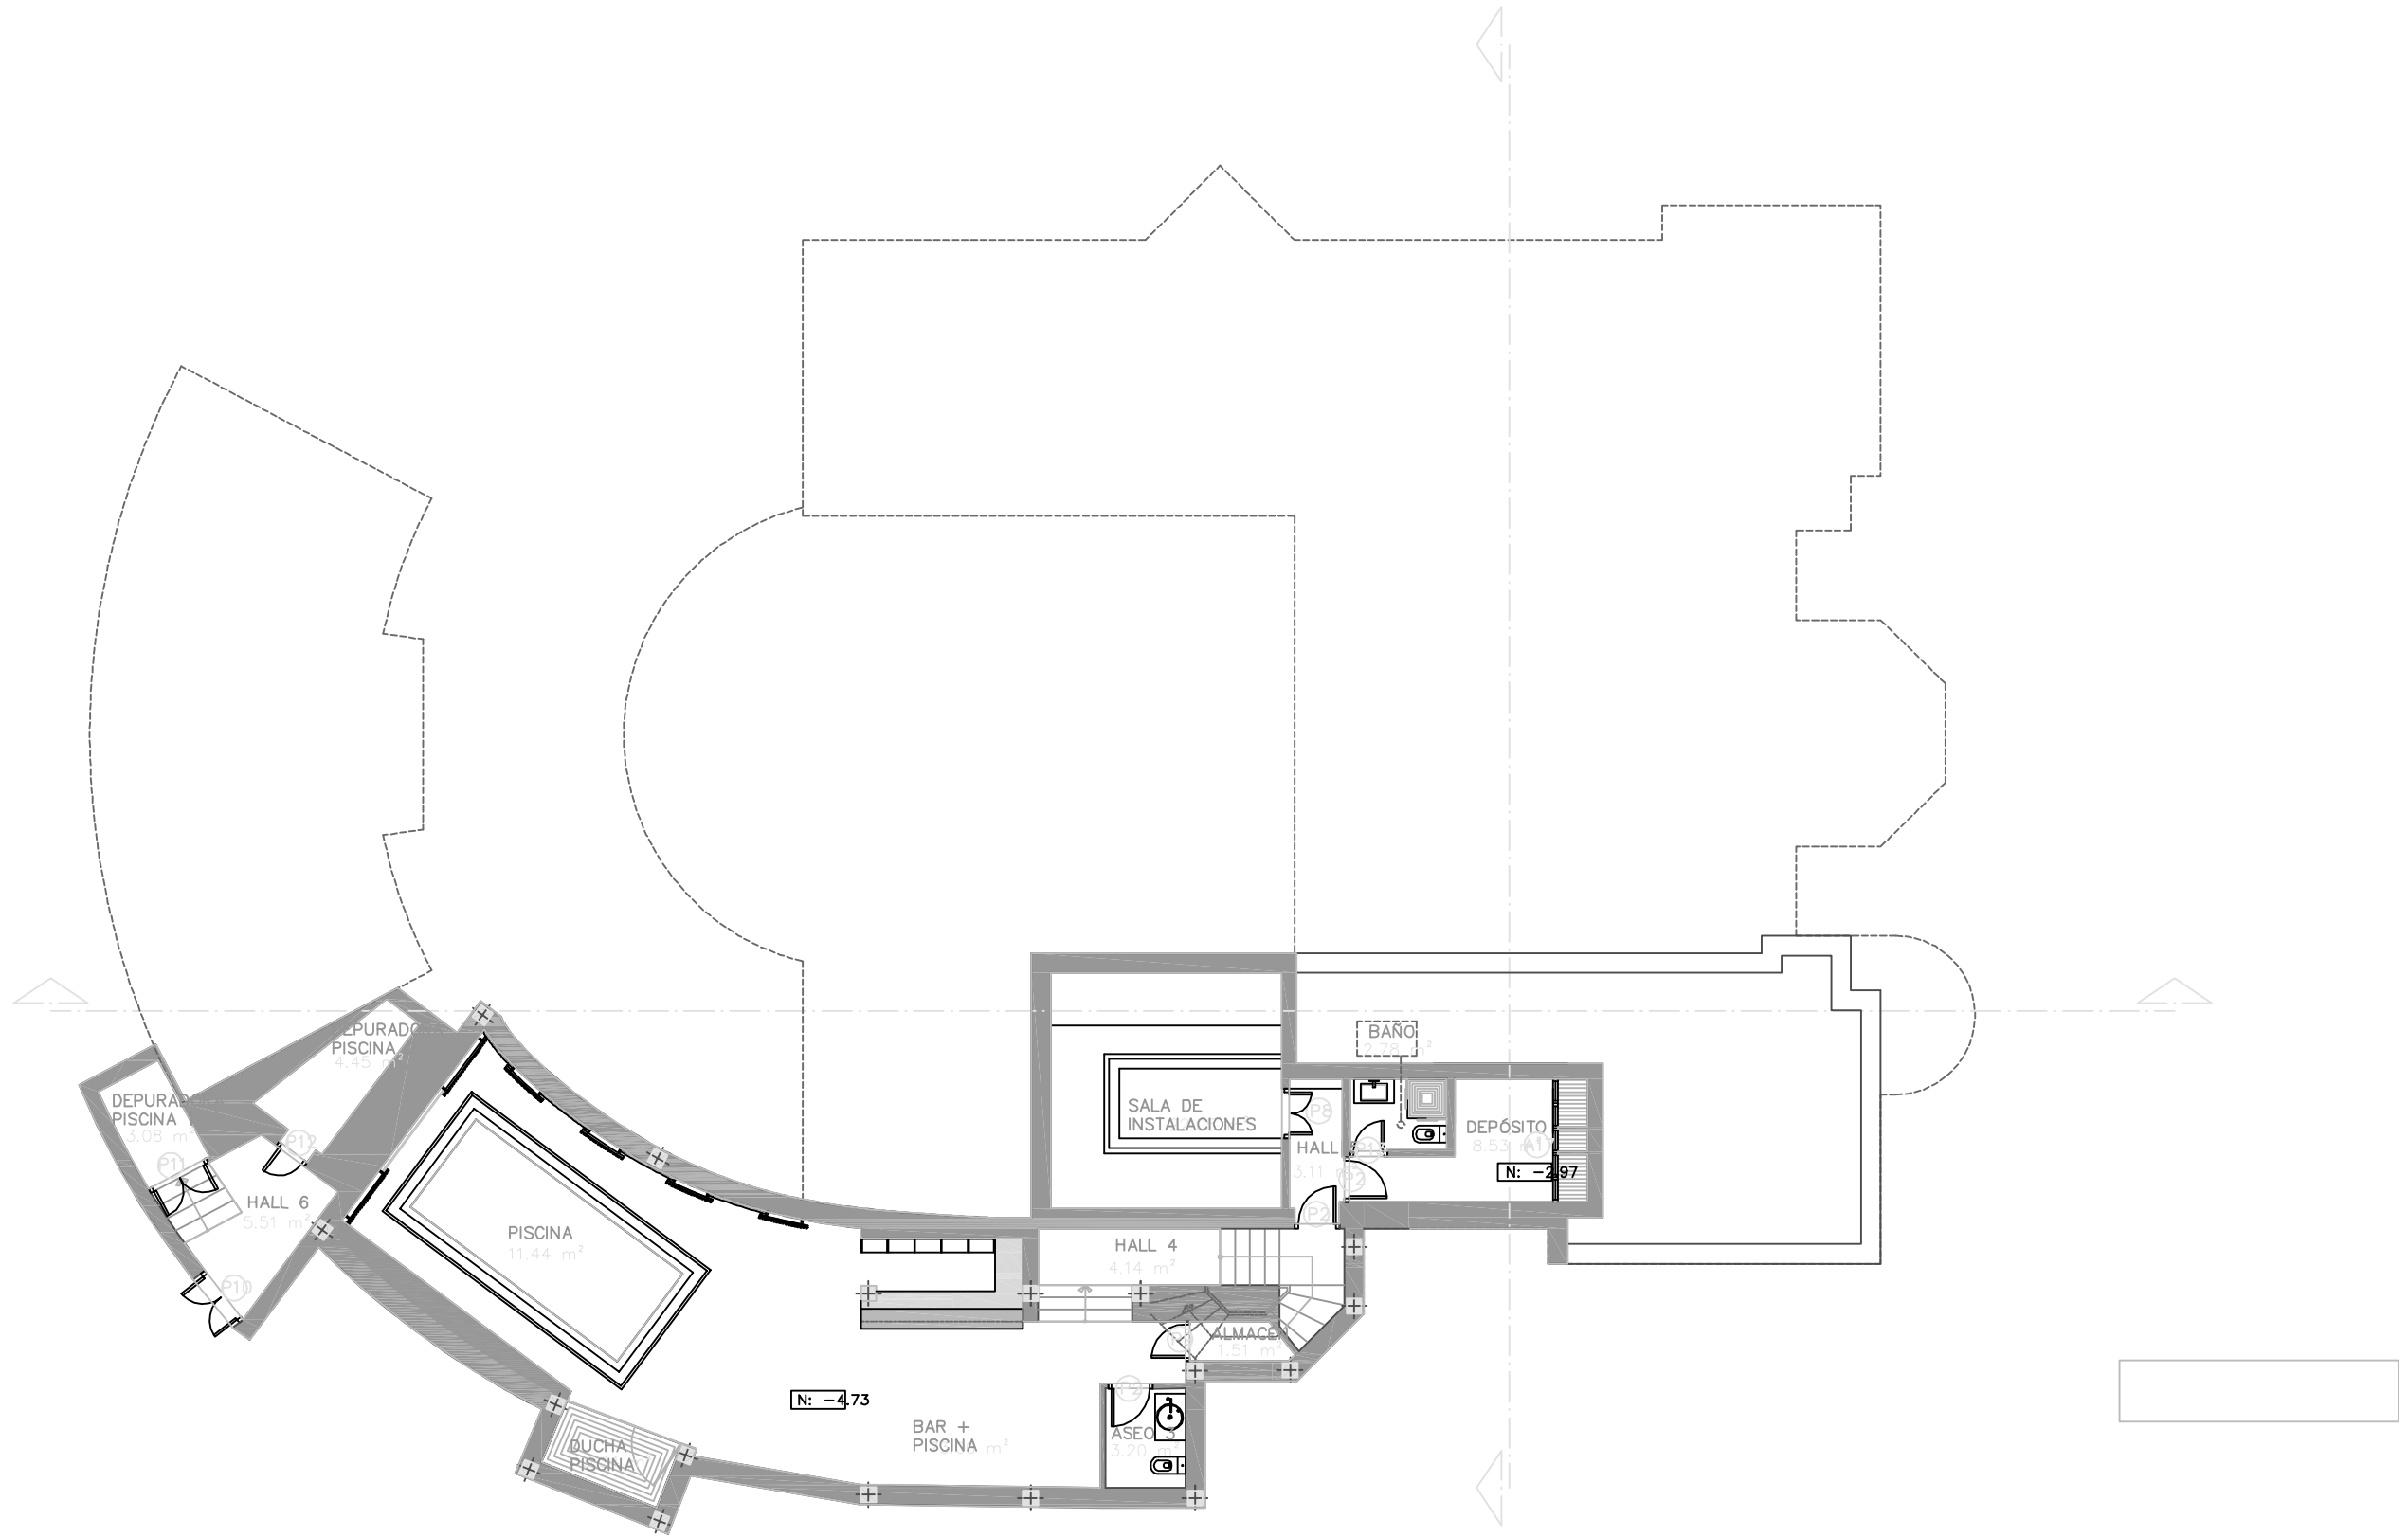



FINAL DE OBRA DE REFORMA Y AMPLIACIÓN DE VIVIENDA UNIFAMILIAR URB. LA ZAGAleta, PARCELA B1-5, BENAHAVIS (MÁLAGA)		
 CARLOS LAMAS Arquitecto	TÍTULO PLANO PLANTA SOTANO MOBILIARIO ESTADO MODIFICADO	FECHA JUNIO 2014 ESCALA 1/100
	LA PROPIEDAD MARENOSTRUM-NOVARUM	PLANO N° A6 MXXI, S.L.

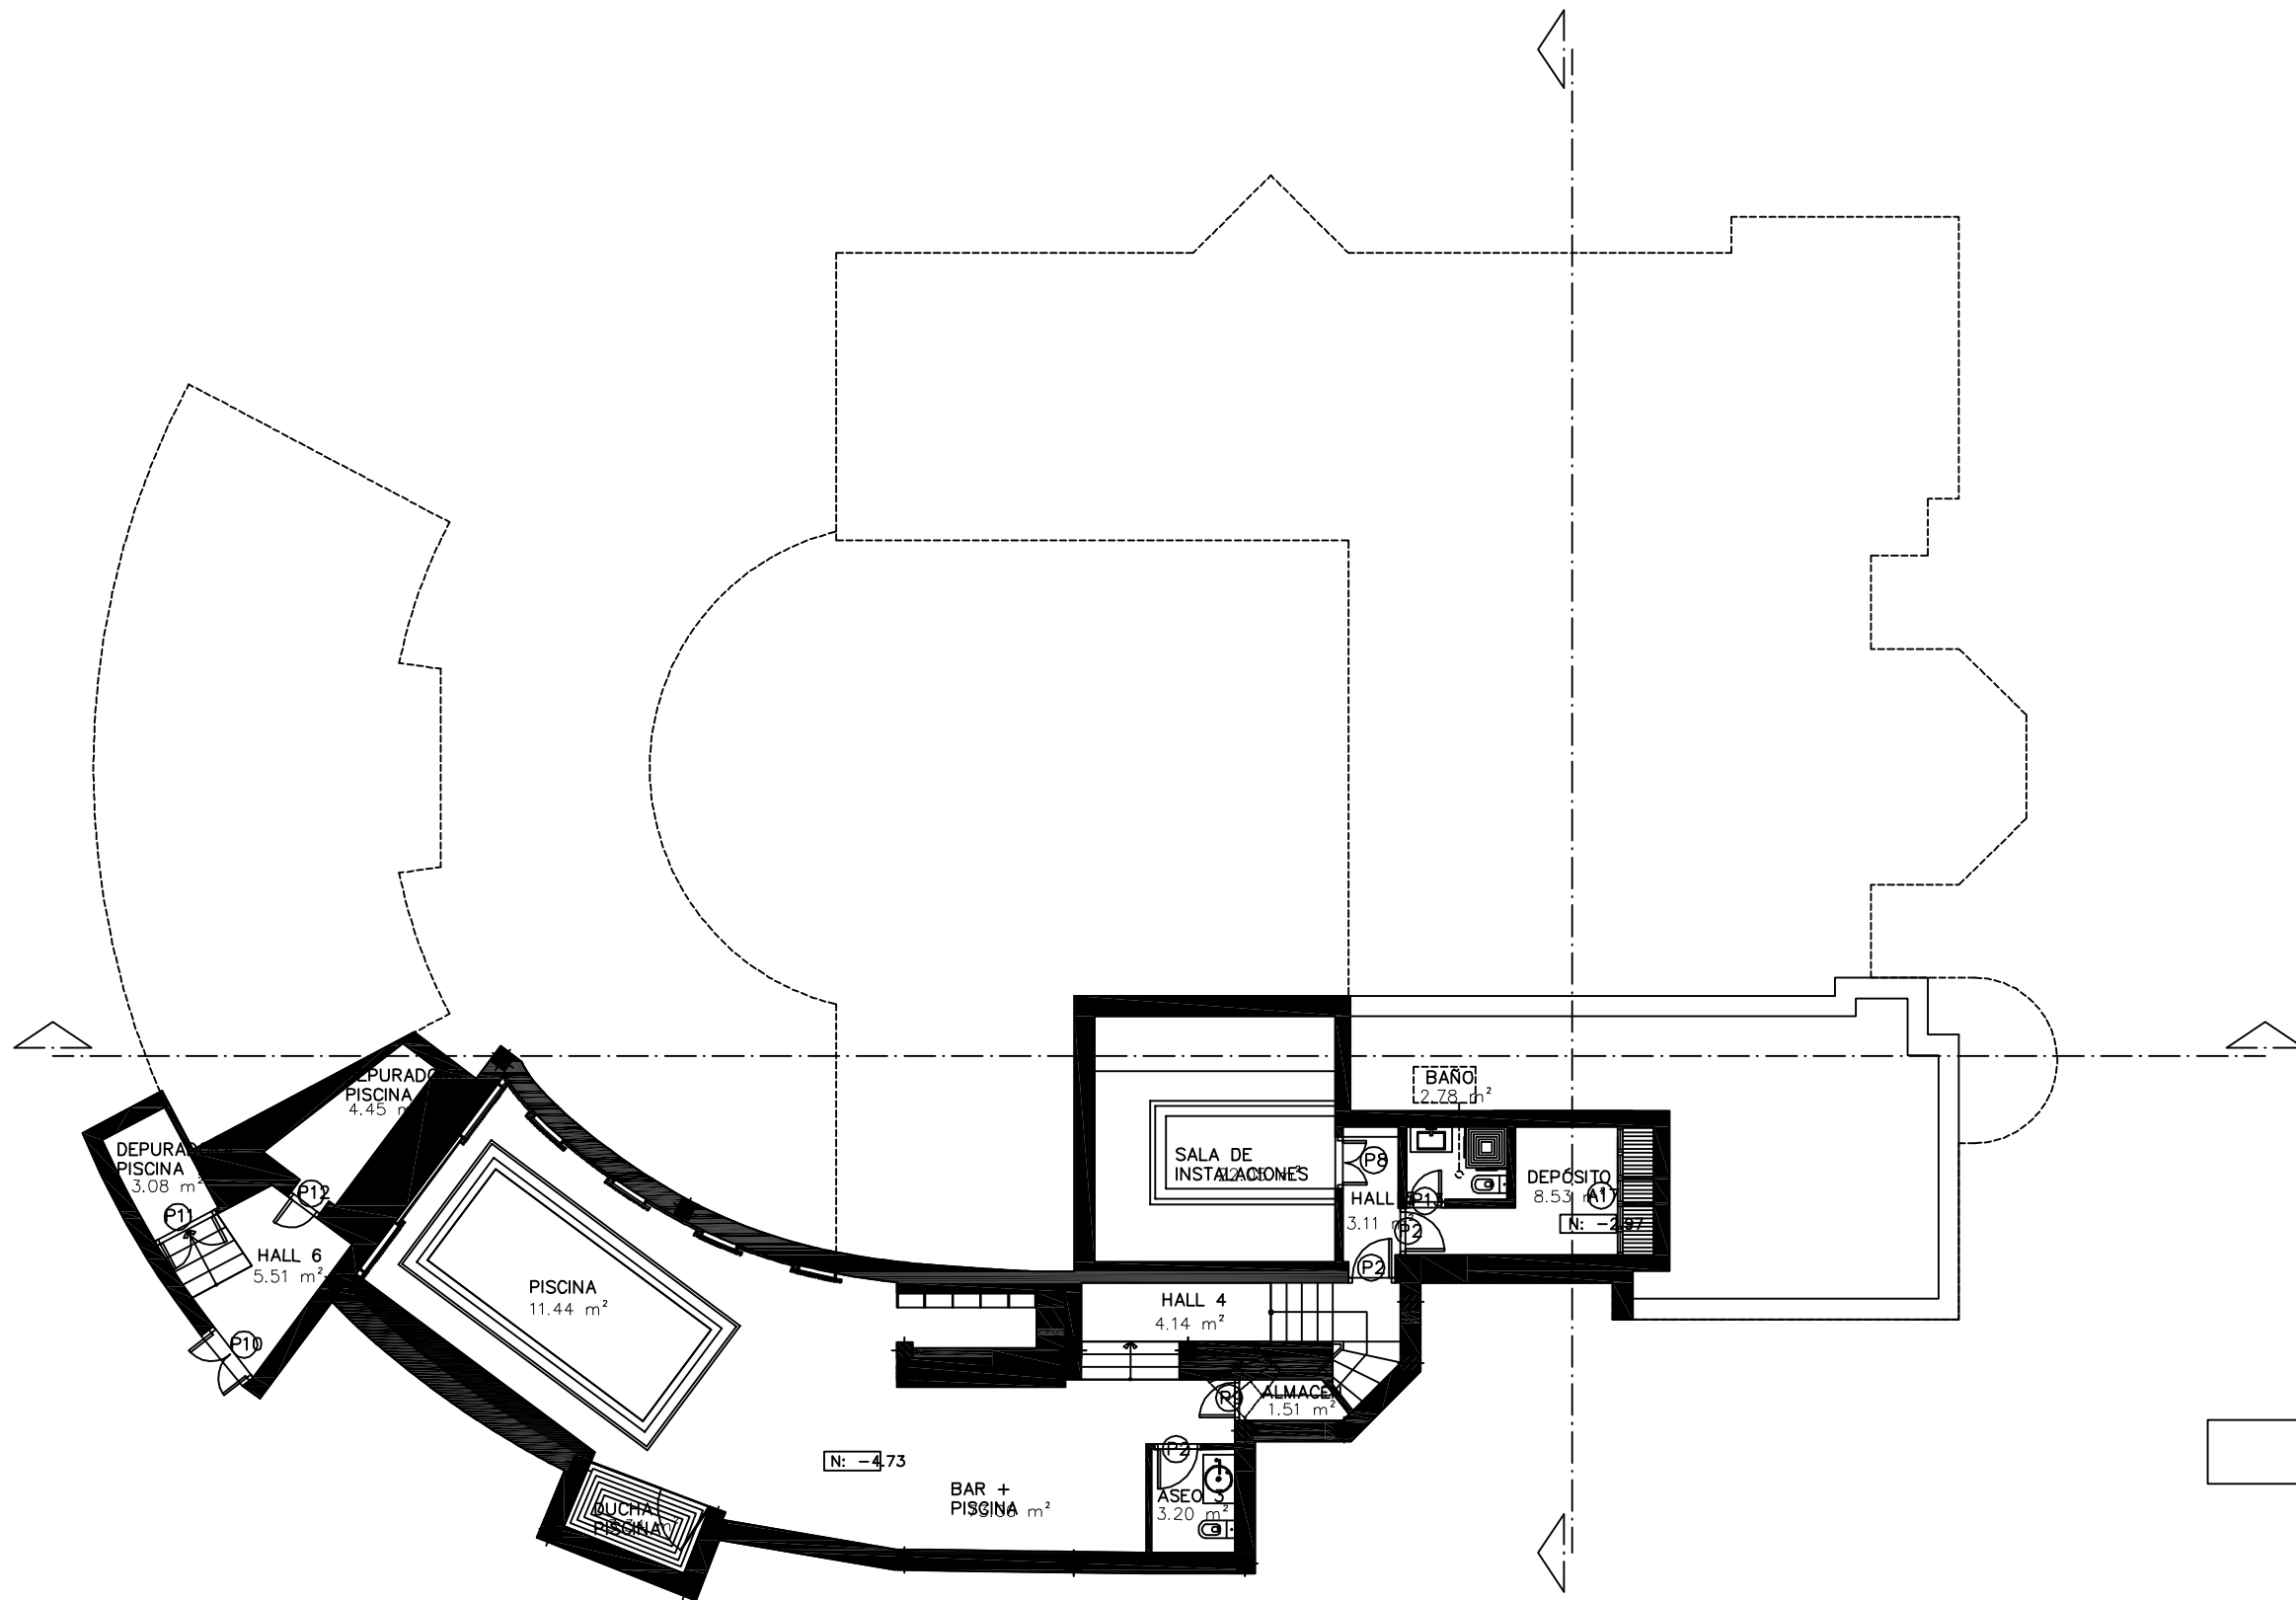

FINAL DE OBRA DE REFORMA Y AMPLIACIÓN DE VIVIENDA UNIFAMILIAR URB. LA ZAGALETA, PARCELA B1-5, BENAHAVIS (MÁLAGA)		
 CARLOS LAMAS Arquitecto	TÍTULO PLANO PLANTA SOTANO MOBILIARIO ESTADO MODIFICADO	FECHA JUNIO 2014 ESCALA 1/100
	LA PROPIEDAD MARENOSTRUM-NOVARUM	PLANO N° A6 MXXI, S.L.



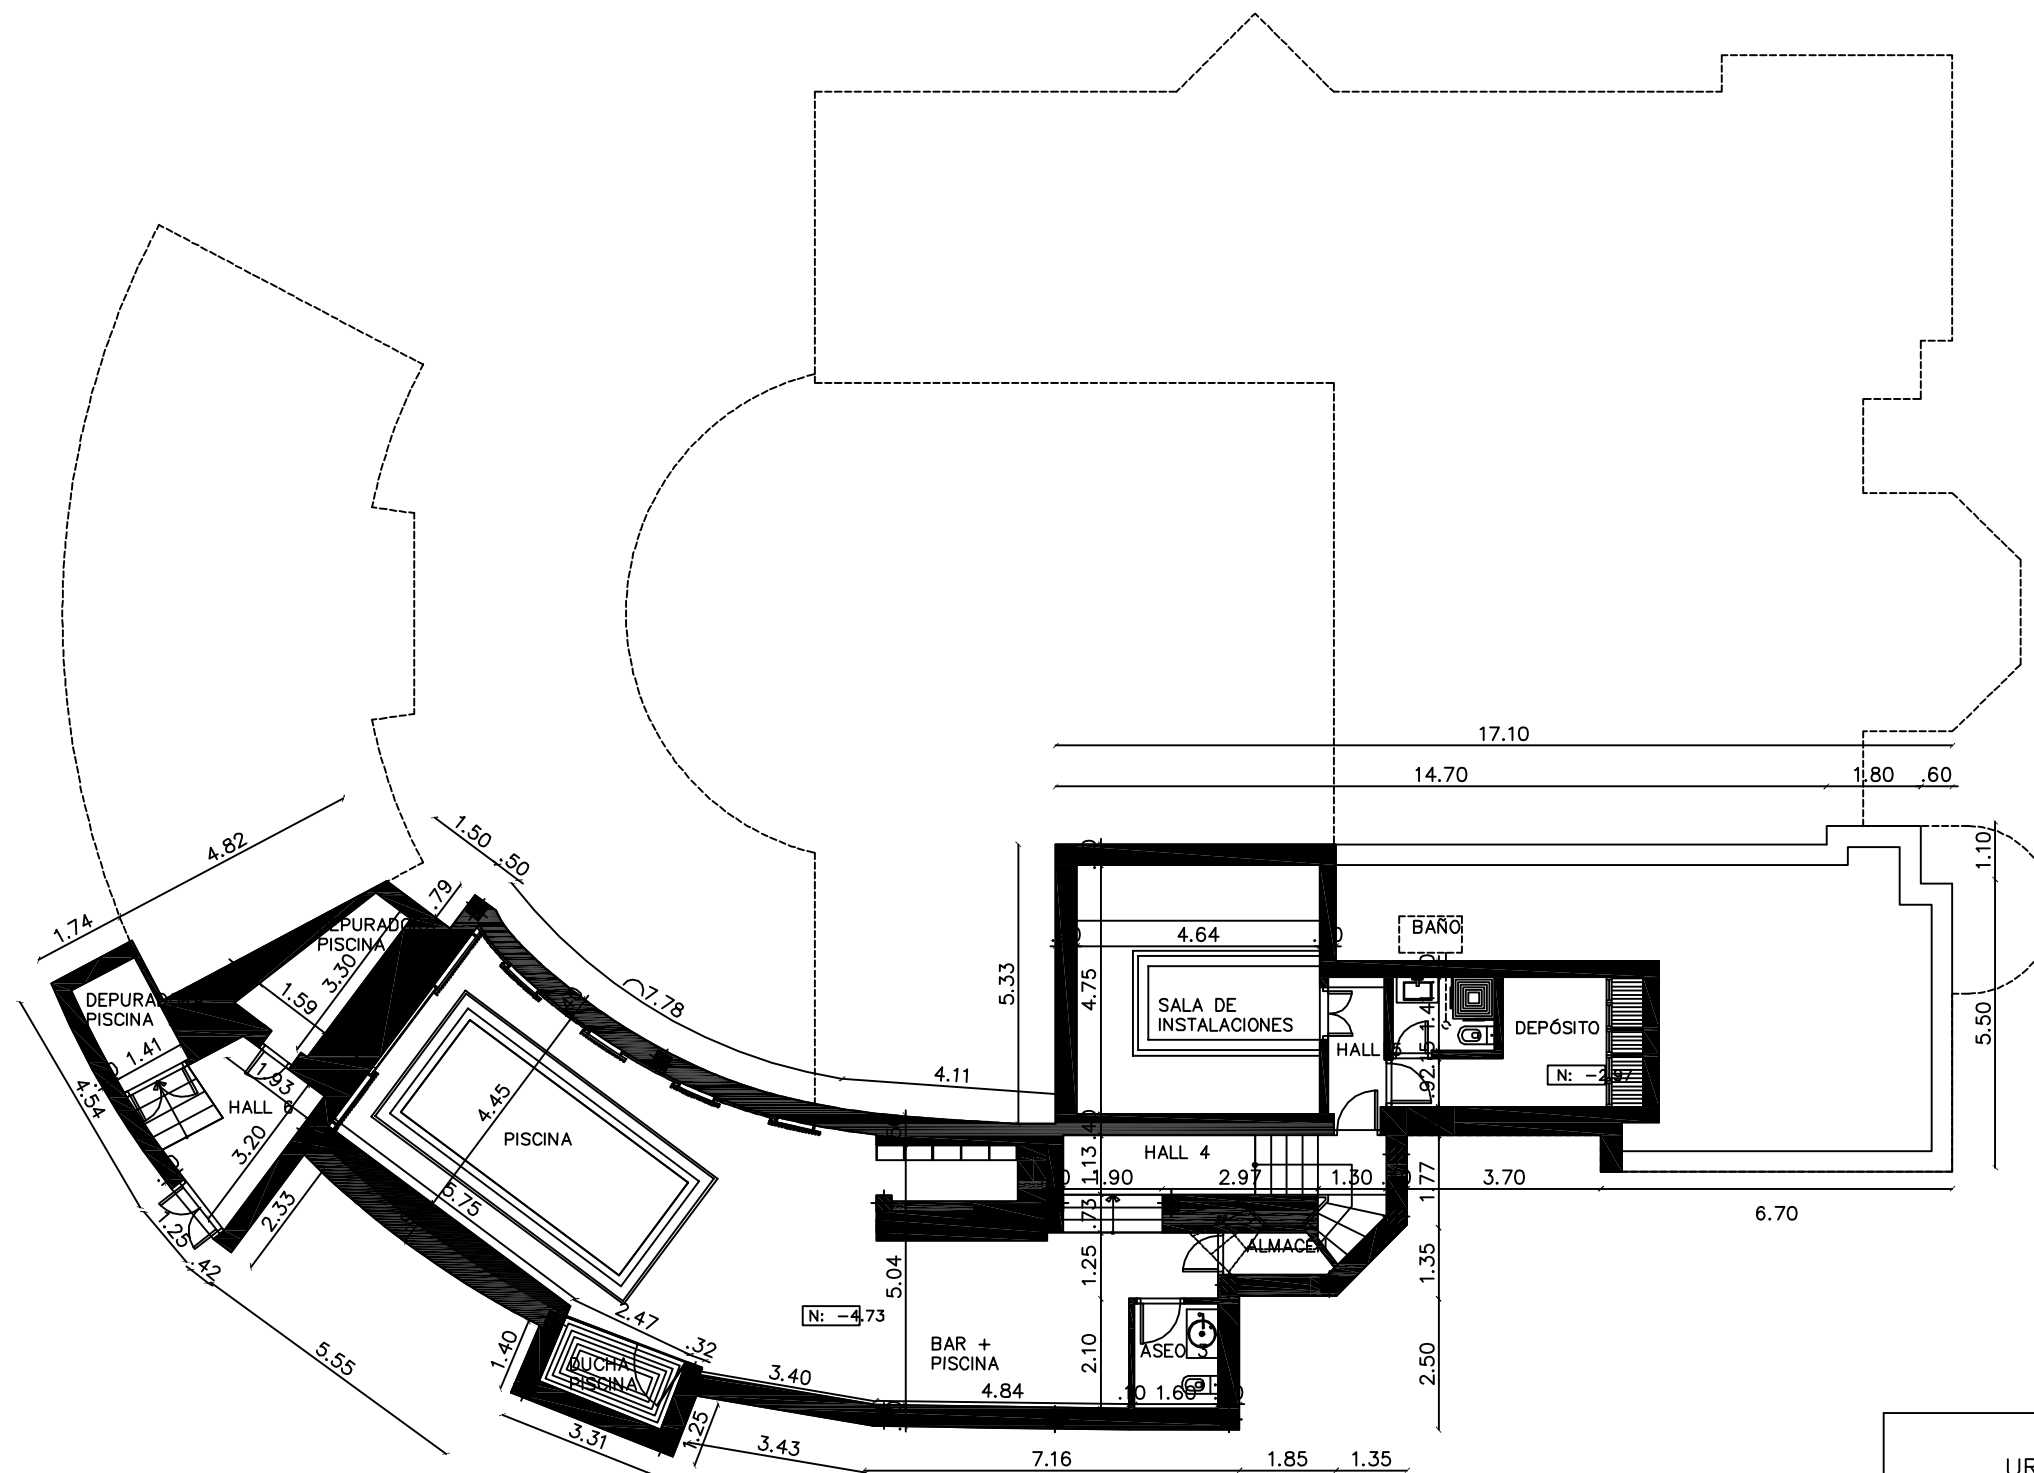


FINAL DE OBRA DE REFORMA Y AMPLIACIÓN DE VIVIENDA UNIFAMILIAR URB. LA ZAGAleta, PARCELA B1-5, BENAHAVIS (MÁLAGA)		
 CARLOS LAMAS Arquitecto	TÍTULO PLANO PLANTA SOTANO COLAS ESTADO MODIFICADO	FECHA JUNIO 2014 ESCALA 1/100
	LA PROPIEDAD MARENOSTRUM-NOVARUM	PLANO N° A7 MXXI, S.L.







PROYECTO DE EJECUCIÓN REORMADO CONFORME A OBRA DE REFORMA Y AMPLIACIÓN DE URB. LA ZAGALETA, PARCELA B1-5 , BENAHAVIS (MÁLAGA)


  
 365
   
 CARLOS LAMAS
   
 Arquitecto


TITULO PLANO  
 ESTADO MODIFICADO  
 ALZADO LATERAL IZQUIERDO

FECHA  
 JUNIO 2014

ESCALA  
 1/25

LA PROPIEDAD  
 MARENOSTRUM-NOVARUM

PLANO N°  
 A9  
 MXXI, S.L.

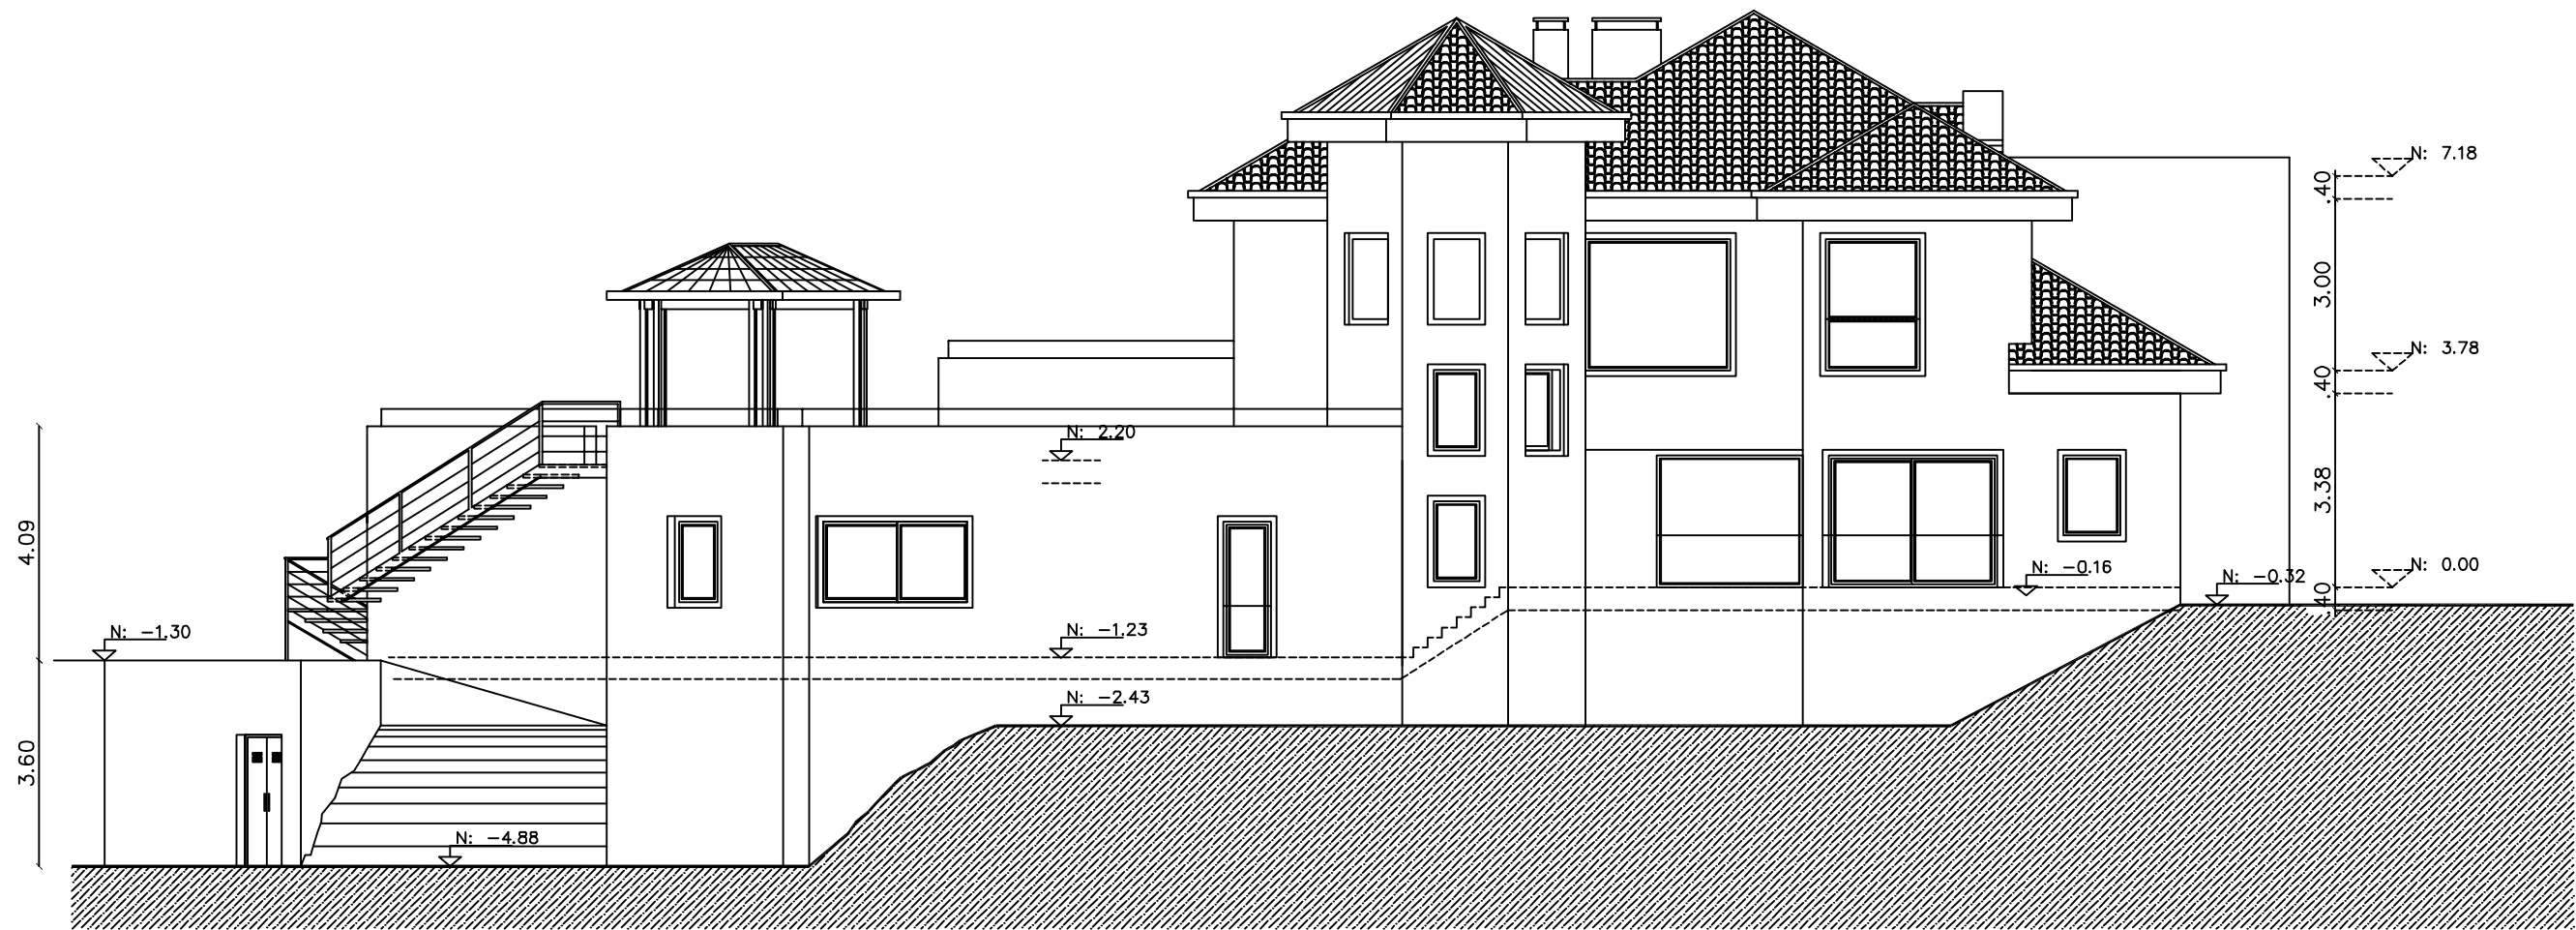

PROYECTO DE EJECUCIÓN REORMADO CONFORME A OBRA DE REFORMA Y AMPLIACIÓN DE URB. LA ZAGALETA, PARCELA B1-5 , BENAHAVIS (MÁLAGA)

  
**CARLOS LAMAS**  
 Arquitecto

TITULO PLANO  
**ESTADO MODIFICADO**  
**ALZADO LATERAL IZQUIERDO**


FECHA  
 JUNIO 2014  
 ESCALA  
 1/25

LA PROPIEDAD  
**MARENOSTRUM-NOVARUM**

PLANO N°  
**A9**  
**MXXI, S.L.**



PROYECTO DE EJECUCIÓN REORMADO CONFORME A OBRA DE REFORMA Y AMPLIACIÓN DE URB. LA ZAGAleta, PARCELA B1-5 , BENAHAVIS (MÁLAGA)

  
 365  
 CARLOS LAMAS  
 Arquitecto

TITULO PLANO  
 ESTADO MODIFICADO  
 ALZADO AL JARDIN

FECHA  
 JUNIO 2014

ESCALA  
 1/100

LA PROPIEDAD  
 MARENOSTRUM-NOVARUM

PLANO N°  
 A10  
 MXXI, S.L.



PROYECTO DE EJECUCIÓN REORMADO CONFORME A OBRA DE REFORMA Y AMPLIACIÓN DE URB. LA ZAGALETA, PARCELA B1-5 , BENAHAVIS (MÁLAGA)

  
**CARLOS LAMAS**  
 Arquitecto  


TITULO PLANO  
**ESTADO MODIFICADO**  
**ALZADO AL JARDIN**

FECHA  
 JUNIO 2014  
 ESCALA  
 1/100

LA PROPIEDAD  
**MARENOSTRUM-NOVARUM**

PLANO N°  
**A10**  
**MXXI, S.L.**



PROYECTO DE EJECUCIÓN REORMADO CONFORME A OBRA DE REFORMA Y AMPLIACIÓN DE URB. LA ZAGAleta, PARCELA B1-5 , BENAHAVIS (MÁLAGA)


  
 365
   
 CARLOS LAMAS
   
 Arquitecto
   


TITULO PLANO  
 ESTADO MODIFICADO  

FECHA  
 JUNIO 2014  
 ESCALA  
 1/100

LA PROPIEDAD  
 MARENOSTRUM-NOVARUM

PLANO N°  
 A11  
 MXXI, S.L.



PROYECTO DE EJECUCIÓN REORMADO CONFORME A OBRA DE REFORMA Y AMPLIACIÓN DE URB. LA ZAGALETA, PARCELA B1-5 , BENAHAVIS (MÁLAGA)



CARLOS LAMAS  
Arquitecto



TITULO PLANO  
ESTADO MODIFICADO  
ALZADO LATERAL DERECHO


FECHA  
JUNIO 2014  
ESCALA  
1/100

LA PROPIEDAD  
MARENOSTRUM-NOVARUM

PLANO N°  
A11  
MXXI, S.L.



PROYECTO DE EJECUCIÓN REORMADO CONFORME A OBRA DE REFORMA Y AMPLIACIÓN DE URB. LA ZAGAleta, PARCELA B1-5 , BENAHAVIS (MÁLAGA)

  
 365  
 CARLOS LAMAS  
 Arquitecto

TITULO PLANO  
ESTADO MODIFICADO  
ALZADO FRONTAL

FECHA  
JUNIO 2014

ESCALA  
1/100

LA PROPIEDAD  
MARENOSTRUM-NOVARUM

PLANO N°  
A12  
MXXI, S.L.



PROYECTO DE EJECUCIÓN REORMADO CONFORME A OBRA DE REFORMA Y AMPLIACIÓN DE URB. LA ZAGALETA, PARCELA B1-5 , BENAHAVIS (MÁLAGA)


  
 CARLOS LAMAS  
 Arquitecto  


TITULO PLANO  
 ESTADO MODIFICADO  
 ALZADO FRONTAL

FECHA  
 JUNIO 2014  
 ESCALA  
 1/100

LA PROPIEDAD  
 MARENOSTRUM-NOVARUM

PLANO N°  
 A12  
 MXXI, S.L.

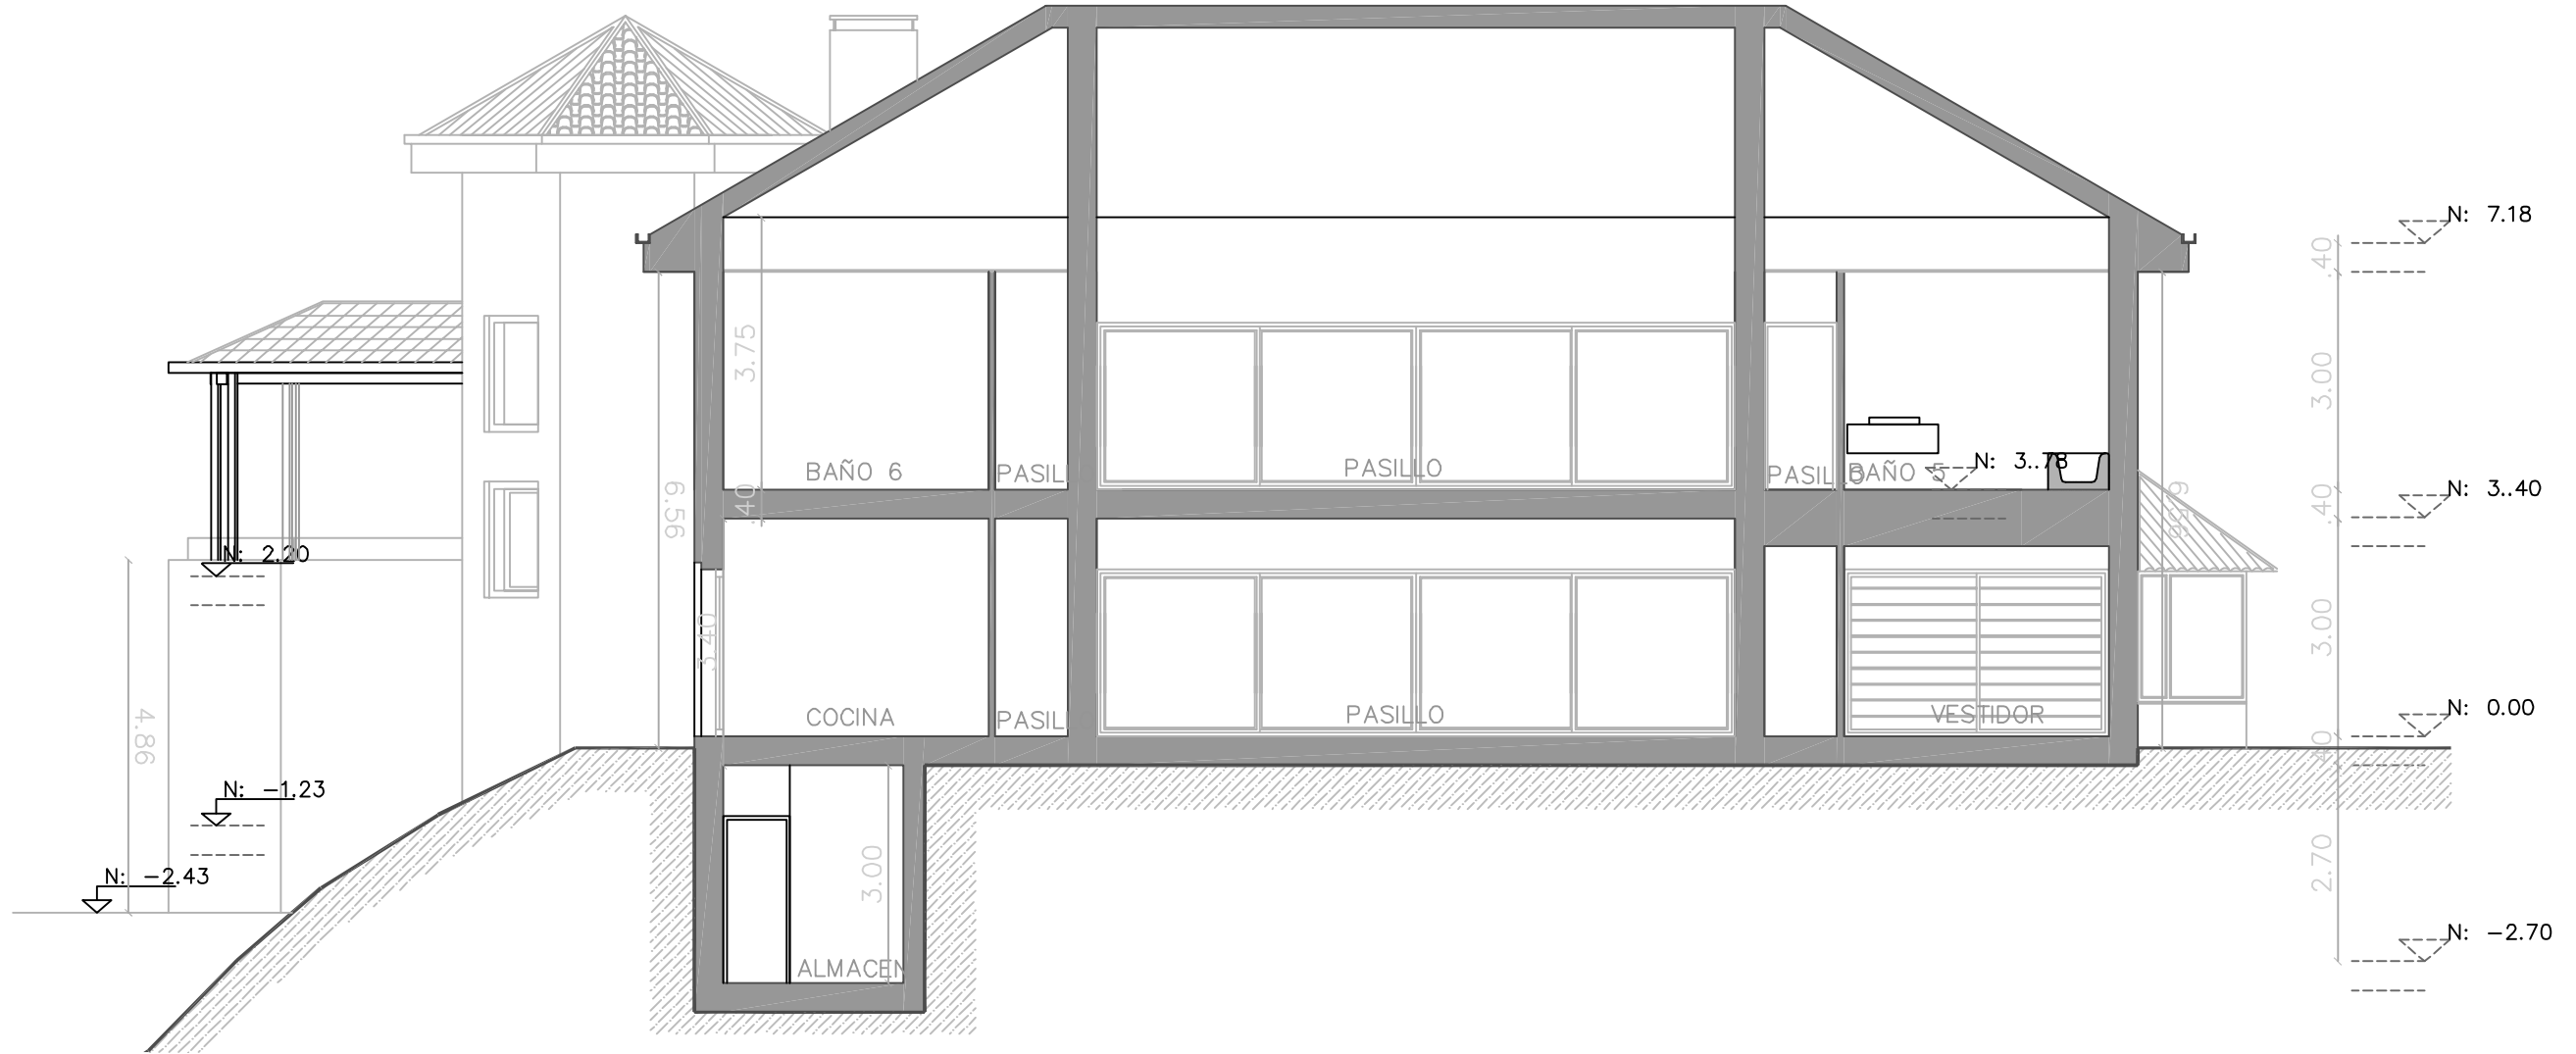

PROYECTO DE EJECUCIÓN REORMADO CONFORME A OBRA DE REFORMA Y AMPLIACIÓN DE URB. LA ZAGAleta, PARCELA B1-5 , BENAHAVIS (MÁLAGA)



  
 365
   
 CARLOS LAMAS
   
 Arquitecto
   


TITULO PLANO  
 ESTADO MODIFICADO  
 SECCIÓN AA

FECHA  
 JUNIO 2014  
 ESCALA  
 1/100

LA PROPIEDAD  
 MARENOSTRUM-NOVARUM

PLANO N°  
 A13  
 MXXI, S.L.

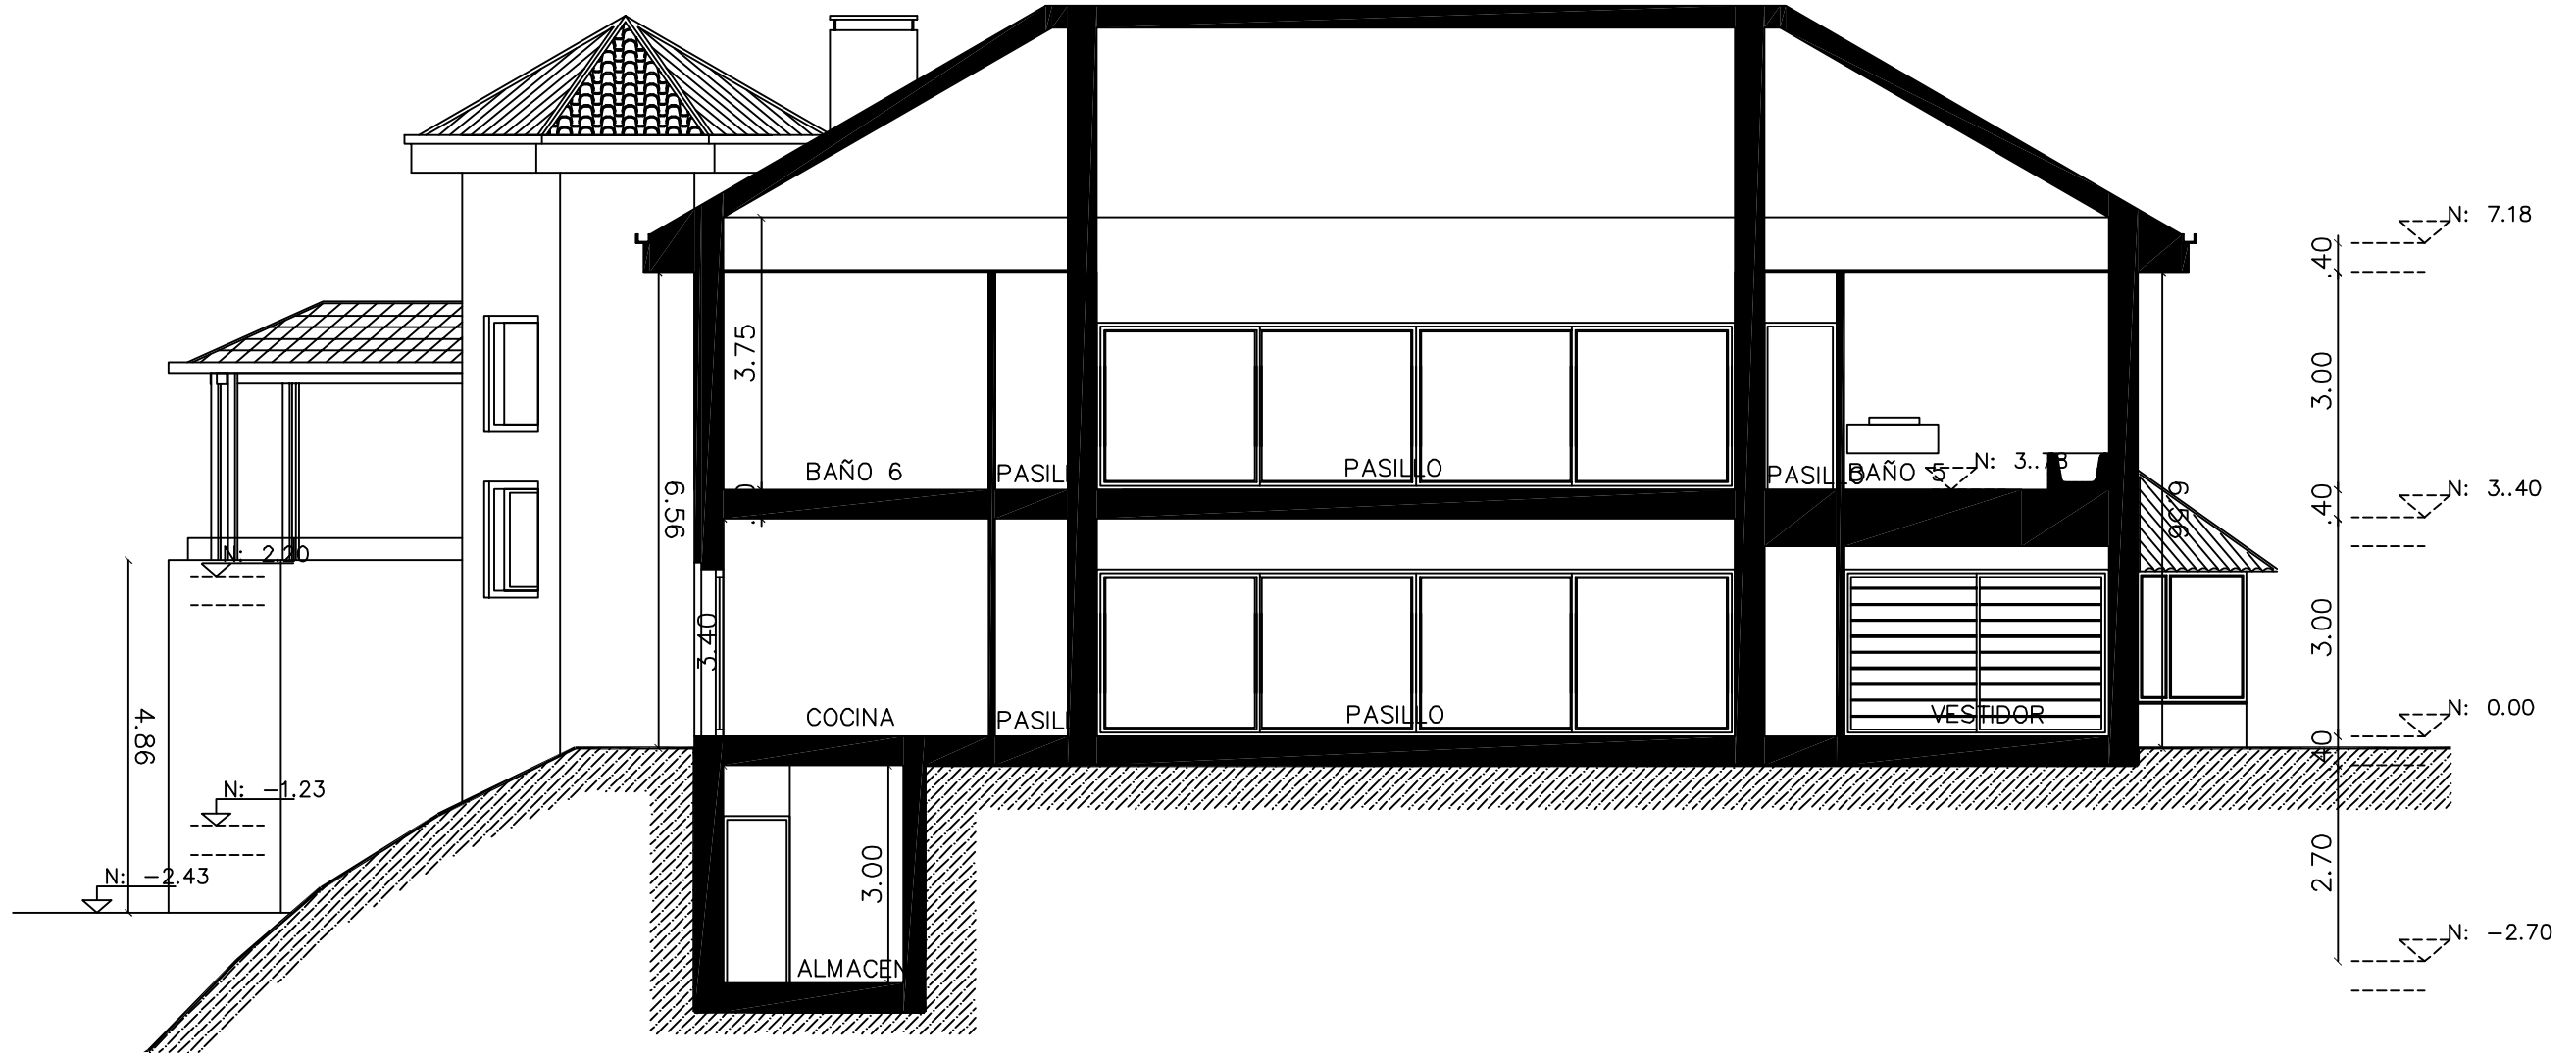

PROYECTO DE EJECUCIÓN REORMADO CONFORME A OBRA DE REFORMA Y AMPLIACIÓN DE URB. LA ZAGALETA, PARCELA B1-5 , BENAHAVIS (MÁLAGA)

  
 CARLOS LAMAS  
 Arquitecto


TITULO PLANO  
ESTADO MODIFICADO  
SECCIÓN AA

FECHA  
JUNIO 2014



ESCALA  
1/100

LA PROPIEDAD  
MARENOSTRUM-NOVARUM

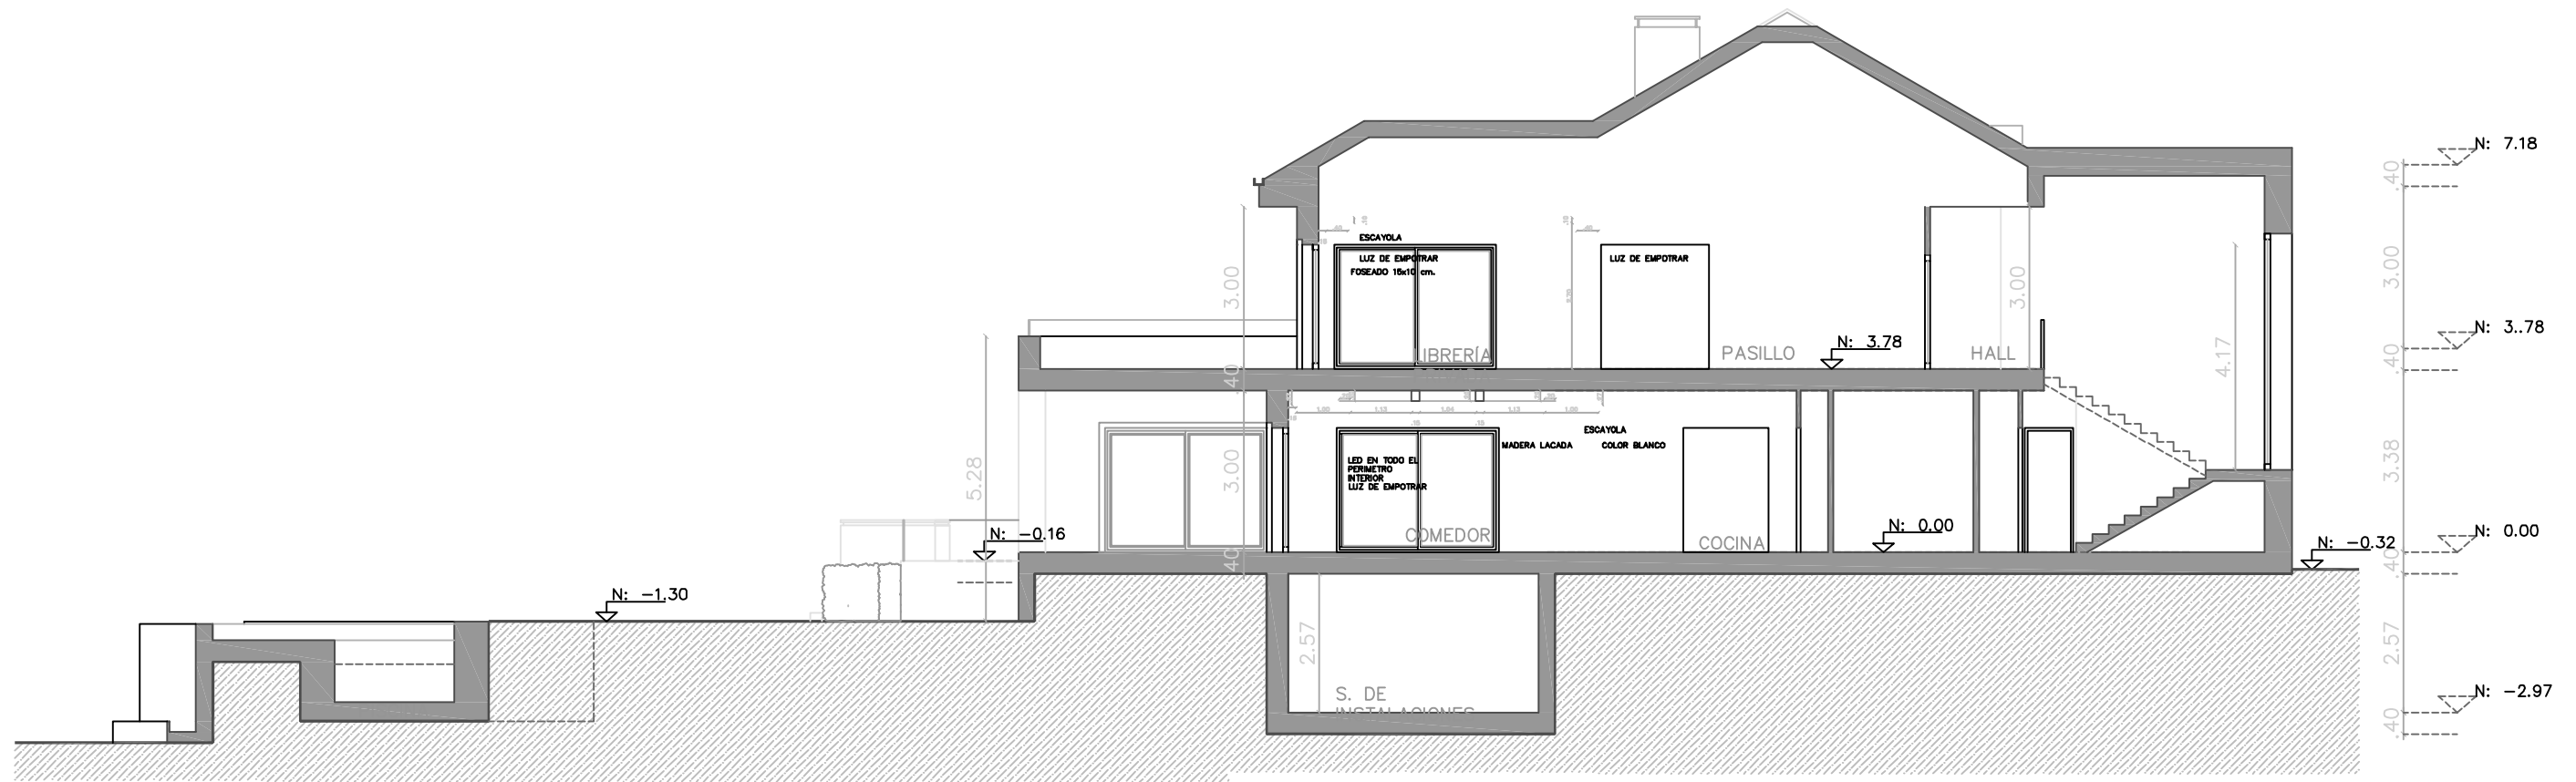PLANO N°  
A13  
MXXI, S.L.



PROYECTO DE EJECUCIÓN REORMADO CONFORME A OBRA DE REFORMA Y AMPLIACIÓN DE URB. LA ZAGALETA, PARCELA B1-5 , BENAHAVIS (MÁLAGA)



  
 365
   
 CARLOS LAMAS
   
 Arquitecto
   


TITULO PLANO  
 ESTADO MODIFICADO  
 SECCIÓN BB

FECHA  
 JUNIO 2014  
 ESCALA  
 1/125

LA PROPIEDAD  
 MARENOSTRUM-NOVARUM

PLANO N°  
 A14  
 MXXI, S.L.

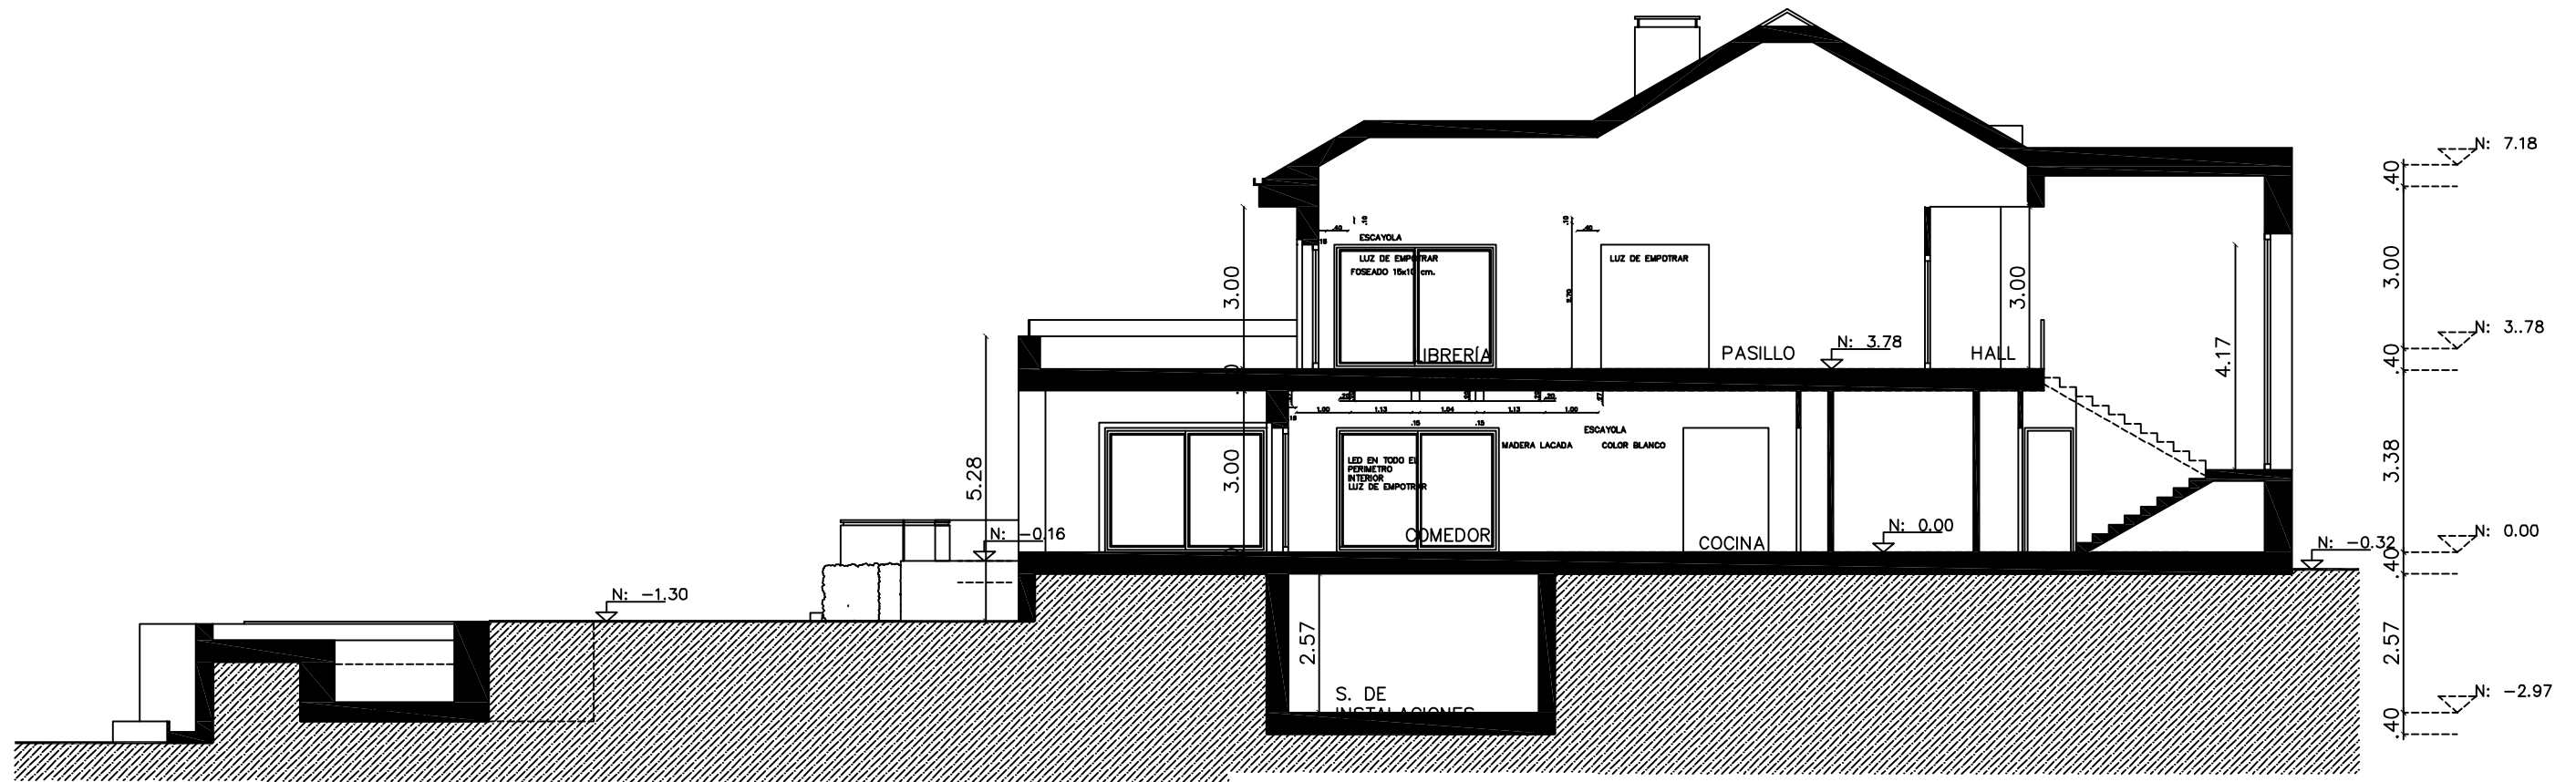

PROYECTO DE EJECUCIÓN REORMADO CONFORME A OBRA DE REFORMA Y AMPLIACIÓN DE URB. LA ZAGALETA, PARCELA B1-5 , BENAHAVIS (MÁLAGA)

  
**CARLOS LAMAS**  
 Arquitecto

TITULO PLANO  
**ESTADO MODIFICADO**  
**SECCIÓN BB**

FECHA  
 JUNIO 2014  
 ESCALA  
 1/125

LA PROPIEDAD  
**MARENOSTRUM-NOVARUM**

PLANO N°  
**A14**  
**MXXI, S.L.**